


LOFTPLAN  
1:200 DEL C

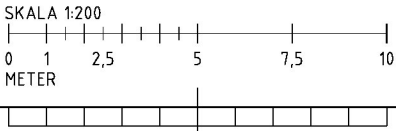

ALLM. FÖRESKRIFTER  
SE RITNING K-00

HÄNVISNINGAR

FÖRKLARINGAR

BET	ANT	ÄNDRINGEN AVSER	DATUM	SIGN
RELATIONSHANDLING				
HUMLEBOET 17 VINDSOMBYGGNAD				
<div>ROZAN KAIVAN</div> <div>Artillerigatan 51 rozan@kaivan.se ☎ 073-657 2114</div>				
UPPRORAG NR 0737	RITAD AV RKA	HANDLÄGGARE RKA		
DATUM 210422	ANSVARIG Rozan Kaivan			
PLAN				
SKALA 1:200 (A3)	NUMMER K-03			BET