


SEKTION D-D
1:50 DEL D

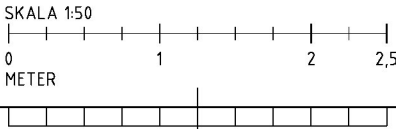

ALLM. FÖRESKRIFTER
SE RITNING K-00

HÄNVISNINGAR

FÖRKLARINGAR

BET	ANT	ÄNDRINGEN AVSER	DATUM	SIGN
RELATIONSHANDLING				
HUMLEBOET 17 VINDSOMBYGGNAD				
<div>ROZAN KAIVAN</div> <div> Artillerigatan 51  rozan@kaivan.se  073-657 2114</div>				
UPPRORAG NR 0737		RITAD AV RKA	HANDLÄGGARE RKA	
DATUM 210422		ANSVARIG Rozan Kaivan		
SEKTION				
SKALA 1:50 (A3)		NUMMER K-05		BET