


METER

0 1 5 10

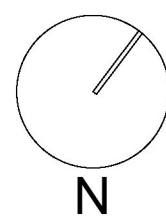

Sektion enligt K

#### FÖRKLARINGAR

Alla mått i mm om ej annat anges.

- BEF BYGGNADSEDELAR
- NYA BYGGNADSEDELAR
- NY DÖRR
- BEFINTLIG DÖRR
- Förberett för tvättpelare
- Tvättpelare
- Kombimaskin
- Garderob
- Städsåp


AK Armbågskontakt till dörrautomatik

E1 El-uttag i vägg ( c/c 150mm öfg )

A O— Ungefärligt läge för befintlig avluftsstam

#### FÖRESKRIFTER

Alla mått kontrollmätts på plats.  
Eventuella avvikelser rapporteras till arkitekt för vidare hantering.  
Alla arbeten skall utföras i enlighet med god hantverksked,  
branchstandard och tillverkarens anvisningar i ovan nämnd ordning.

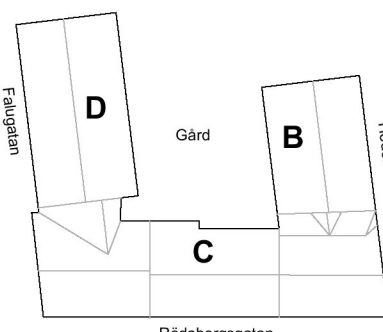

Orienteringsfigur

BET	ANT	ÄNDRING AVISER	DATUM	SIGN
RELATIONSHANDLING				
Ombyggnation av vindar till bostäder Humbleboet 17 Falugatan, Rödbergsgatan, Hedemoratäppan				
Ateljé Nord				
A	Ateljé Nord			
K				
V				
E				
B				
UPPDRAG NR		RITAD AV JO	HANDLÄGGARE JO	
DATUM 2021-06-30		ANSVARIG JO		
Loft C				
SKALA 1:50	A3=50%	NUMMER A-40-1-302	BET	