

LÄGE OCH STORLEK PÅ HÅL EFTER
HÅLTAGNINGСУNDERLAG FRÅN FÖLJANDE DICIPLINER

VVS: Håltagning - PL.1; 2020-10-08
Håltagning - PL.2; 2020-08-24
V54-P001-Håltagning; 2020-10-16
V54-P002-Håltagning; 2020-10-09

 BEF. BETONG
 BEF. TEGEL
 PLATSGJUTEN BETONG

ALLA MÅTT KONTROLLMÄTS INNAN ARBETE PÅBÖRJAS
AVVIKELSER MEDDELAS ANSVARIG KONSTRUKTÖR FÖR
LÄMPLIGT ÅTGÄRD.


DET ÅLIGGER ENTREPRENÖREN ATT SÄKERSTÄLLA DET
VENTILERADE GOLVETS FUNKTION PÅ PLAN 01 EFTER INGREPP

FÖRESKRIFTER	K-01-0-001
GRUNDPLAN	K-15-1-101
PLANER	K-20-1-XXX
SEKTIONER	K-20-2-001
DETALJER	K-20-6-XXX
FÖRSTÄRKNING TAK	K-20-6-022



TD - TYPDETALJ, SE RITNING K-20-6-021

D	ENL. PM RELATION	2021-07-08	ALG
C	K-PM04	2021-02-19	ALG
B	K-PM03	2021-02-11	ALG
A	K-PM01	2021-01-11	ALG
BET	ÄNDRINGEN AVSER	DATUM	SIGN


LOKALISERINGSFIGUR

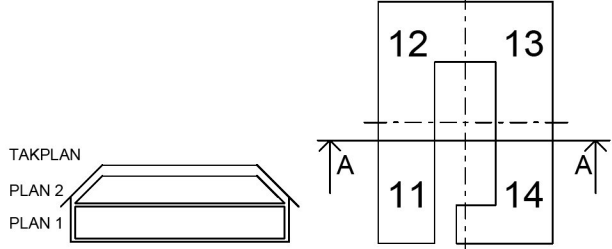

Akademisk Hus AB Region Stockholm akademiskhus.se			UPPDRAG NR		J.NORDLANDER		HANDLAGGARE		J.NORDLANDER	
			102814.81							
			ANSVARIG		R. SHAMOON					
			KONSULT		WSP BYGGPROJEKTERING					
REGISTERFASTIGHET NORRA DJURGÅRDEN 1:44 BYGGNADSDOKUMENTNUMMER A0059016			DATUM		2020-10-16		REV. REL. DATUM		2021-07-08	
HUSDEL PLANID ANSV PART K			TYPDETALJER TAKKONSTRUKTION							
			FORMAT		SKALA		NUMMER		RET	
							K-20-6-023		D	
REGISTERFASTIGHET										

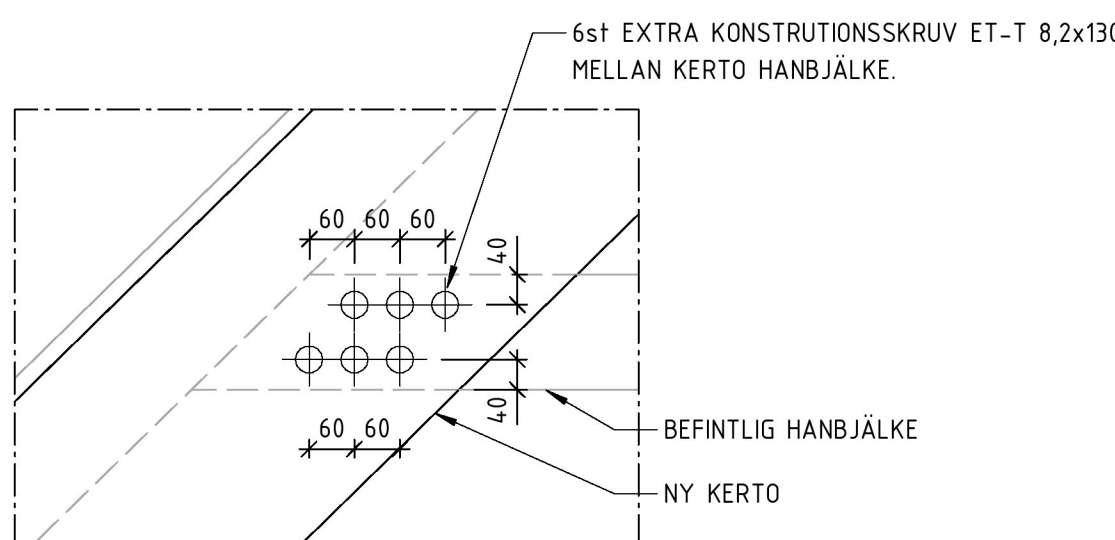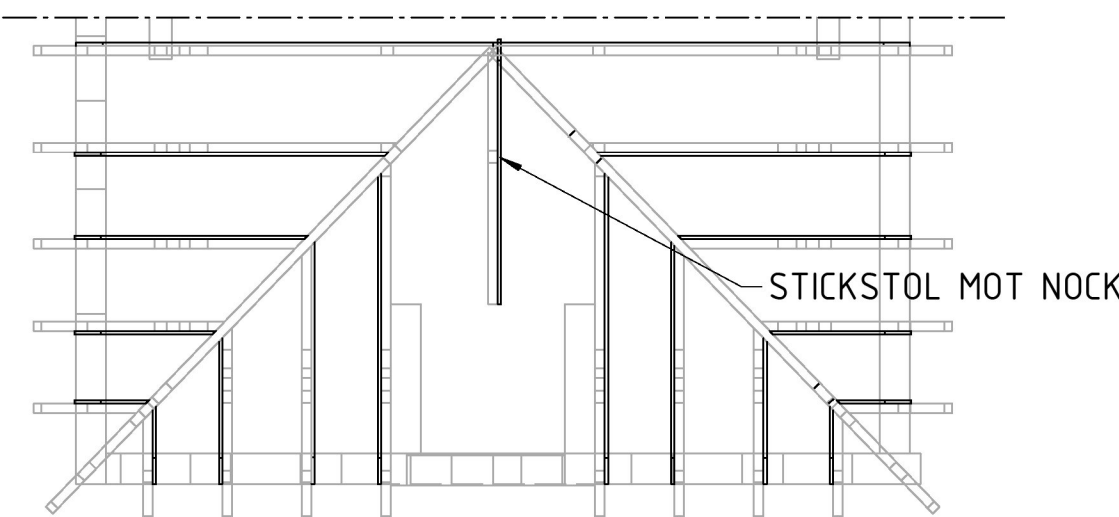

1 : 10

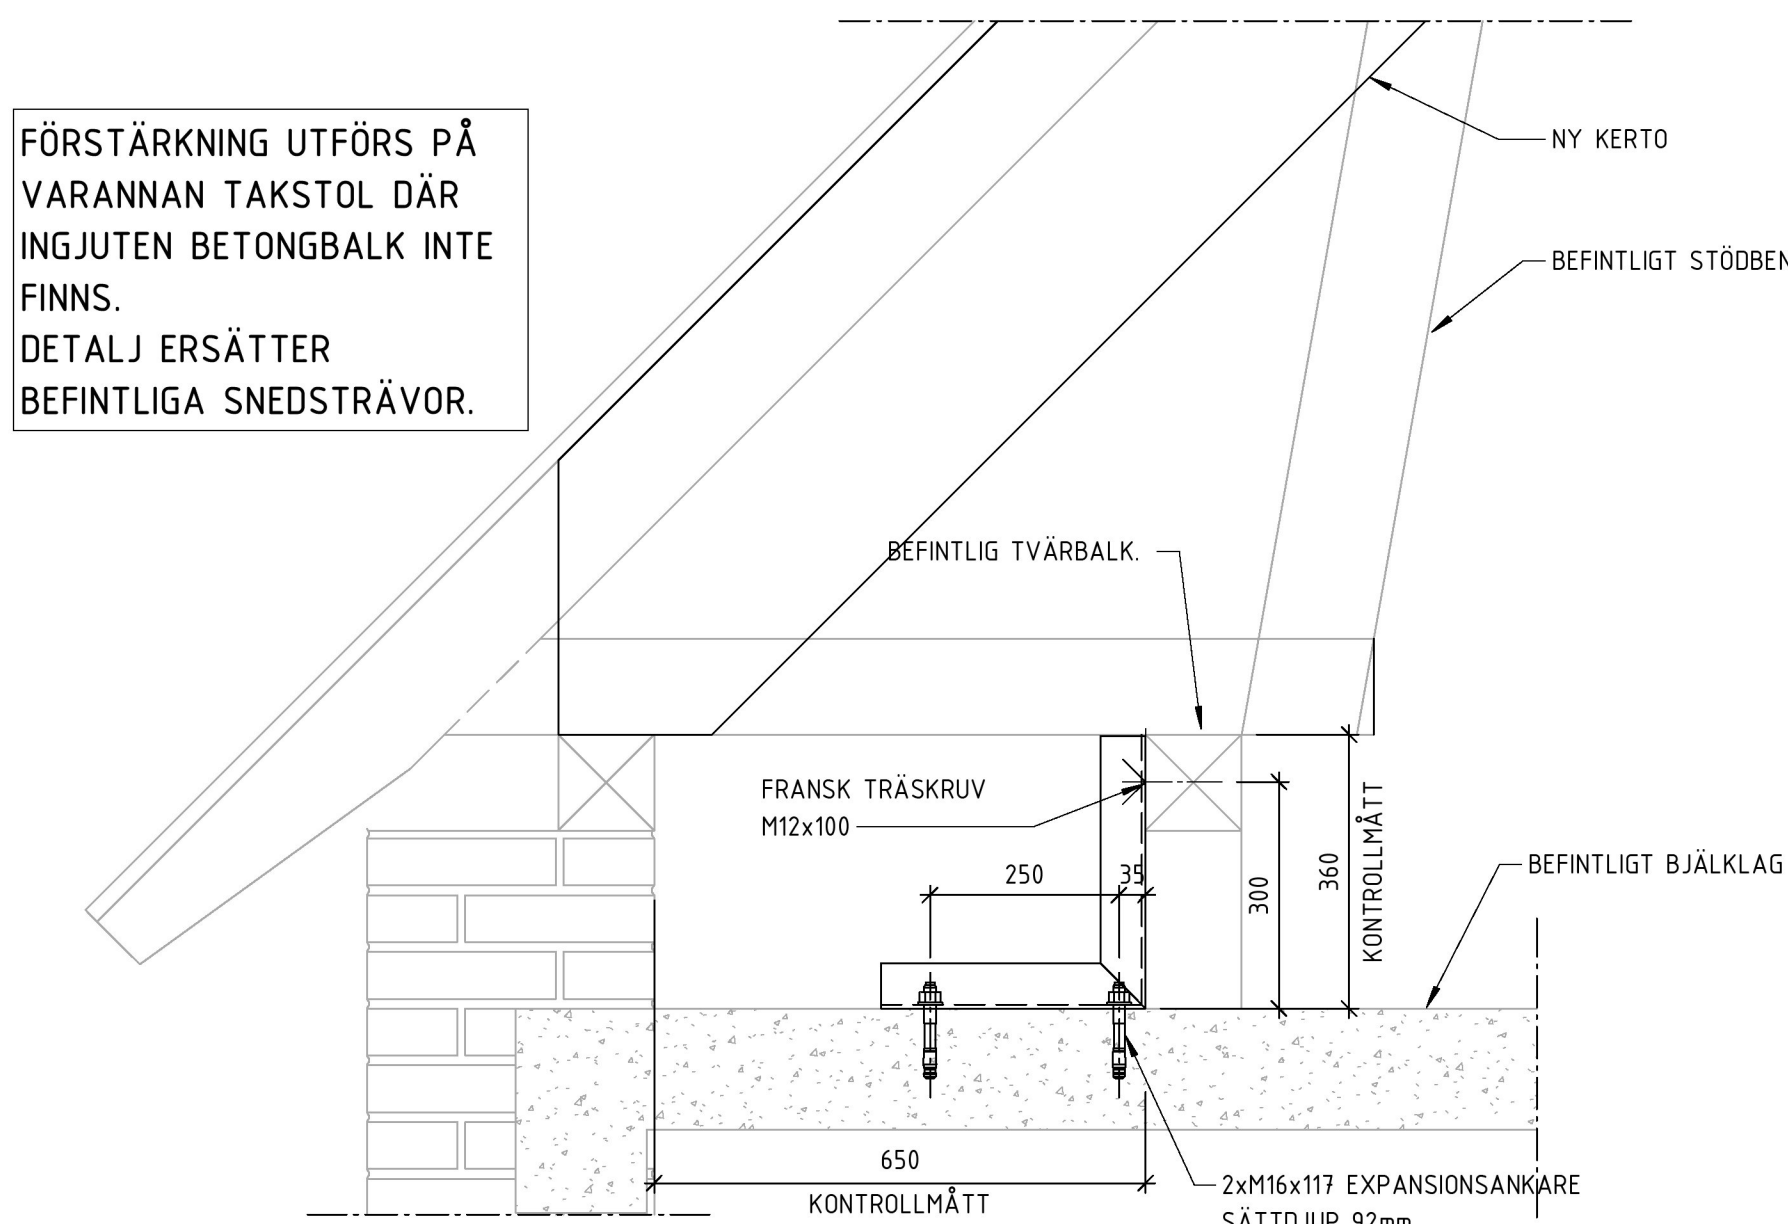

1 : 10

