



Stockholms
stad

STADSBYGGNADSKONTORET Dnr 2019-11731-412

NYBYGGNADSKARTA FRANCISCUS 12

Fastighetsinformation

Areal: 928 kvm

Fastigheten överensstämmer med detaljplan.

Planinformation

Detaljplan: akt 0180-FLYSTA-1, beslutsdatum: 1938-02-18

Stockholm Vatten och Avfall AB

Vatten- och avloppsledning har förts in på kartan av Stockholm Vatten och Avfall AB. Uppgifter och bestämmelser om fastighetens anpassning till angränsande gata eller annan mark samt om servisanslutningar till stadens vatten- och avloppsnät anges i VA-beskrivningen till kartan.

För Stockholm Vatten och Avfall AB:

Ritad 190827

BR

Kontroll

DR

Nybyggnadskartan ligger till grund för bygglovsansökan för nybyggnation samt för större tillbyggnader.

Nybyggnadskartan ska användas som underlag för situationsplan och den får inte ändras eller beskäras.

Giltighetstid är 1 år.

Upprättad 2019-09-04 av M.E.

Fältnätning utförd 2019-09-03 av D.S.

Koordinatsystem
Plan: Sweref99 18 00
Höjd: RH2000


Kontakt

Tel. 08-508 27196

E-post: nybyggnadskartor@stockholm.se



VA-PLAN FRANCISCUS 12

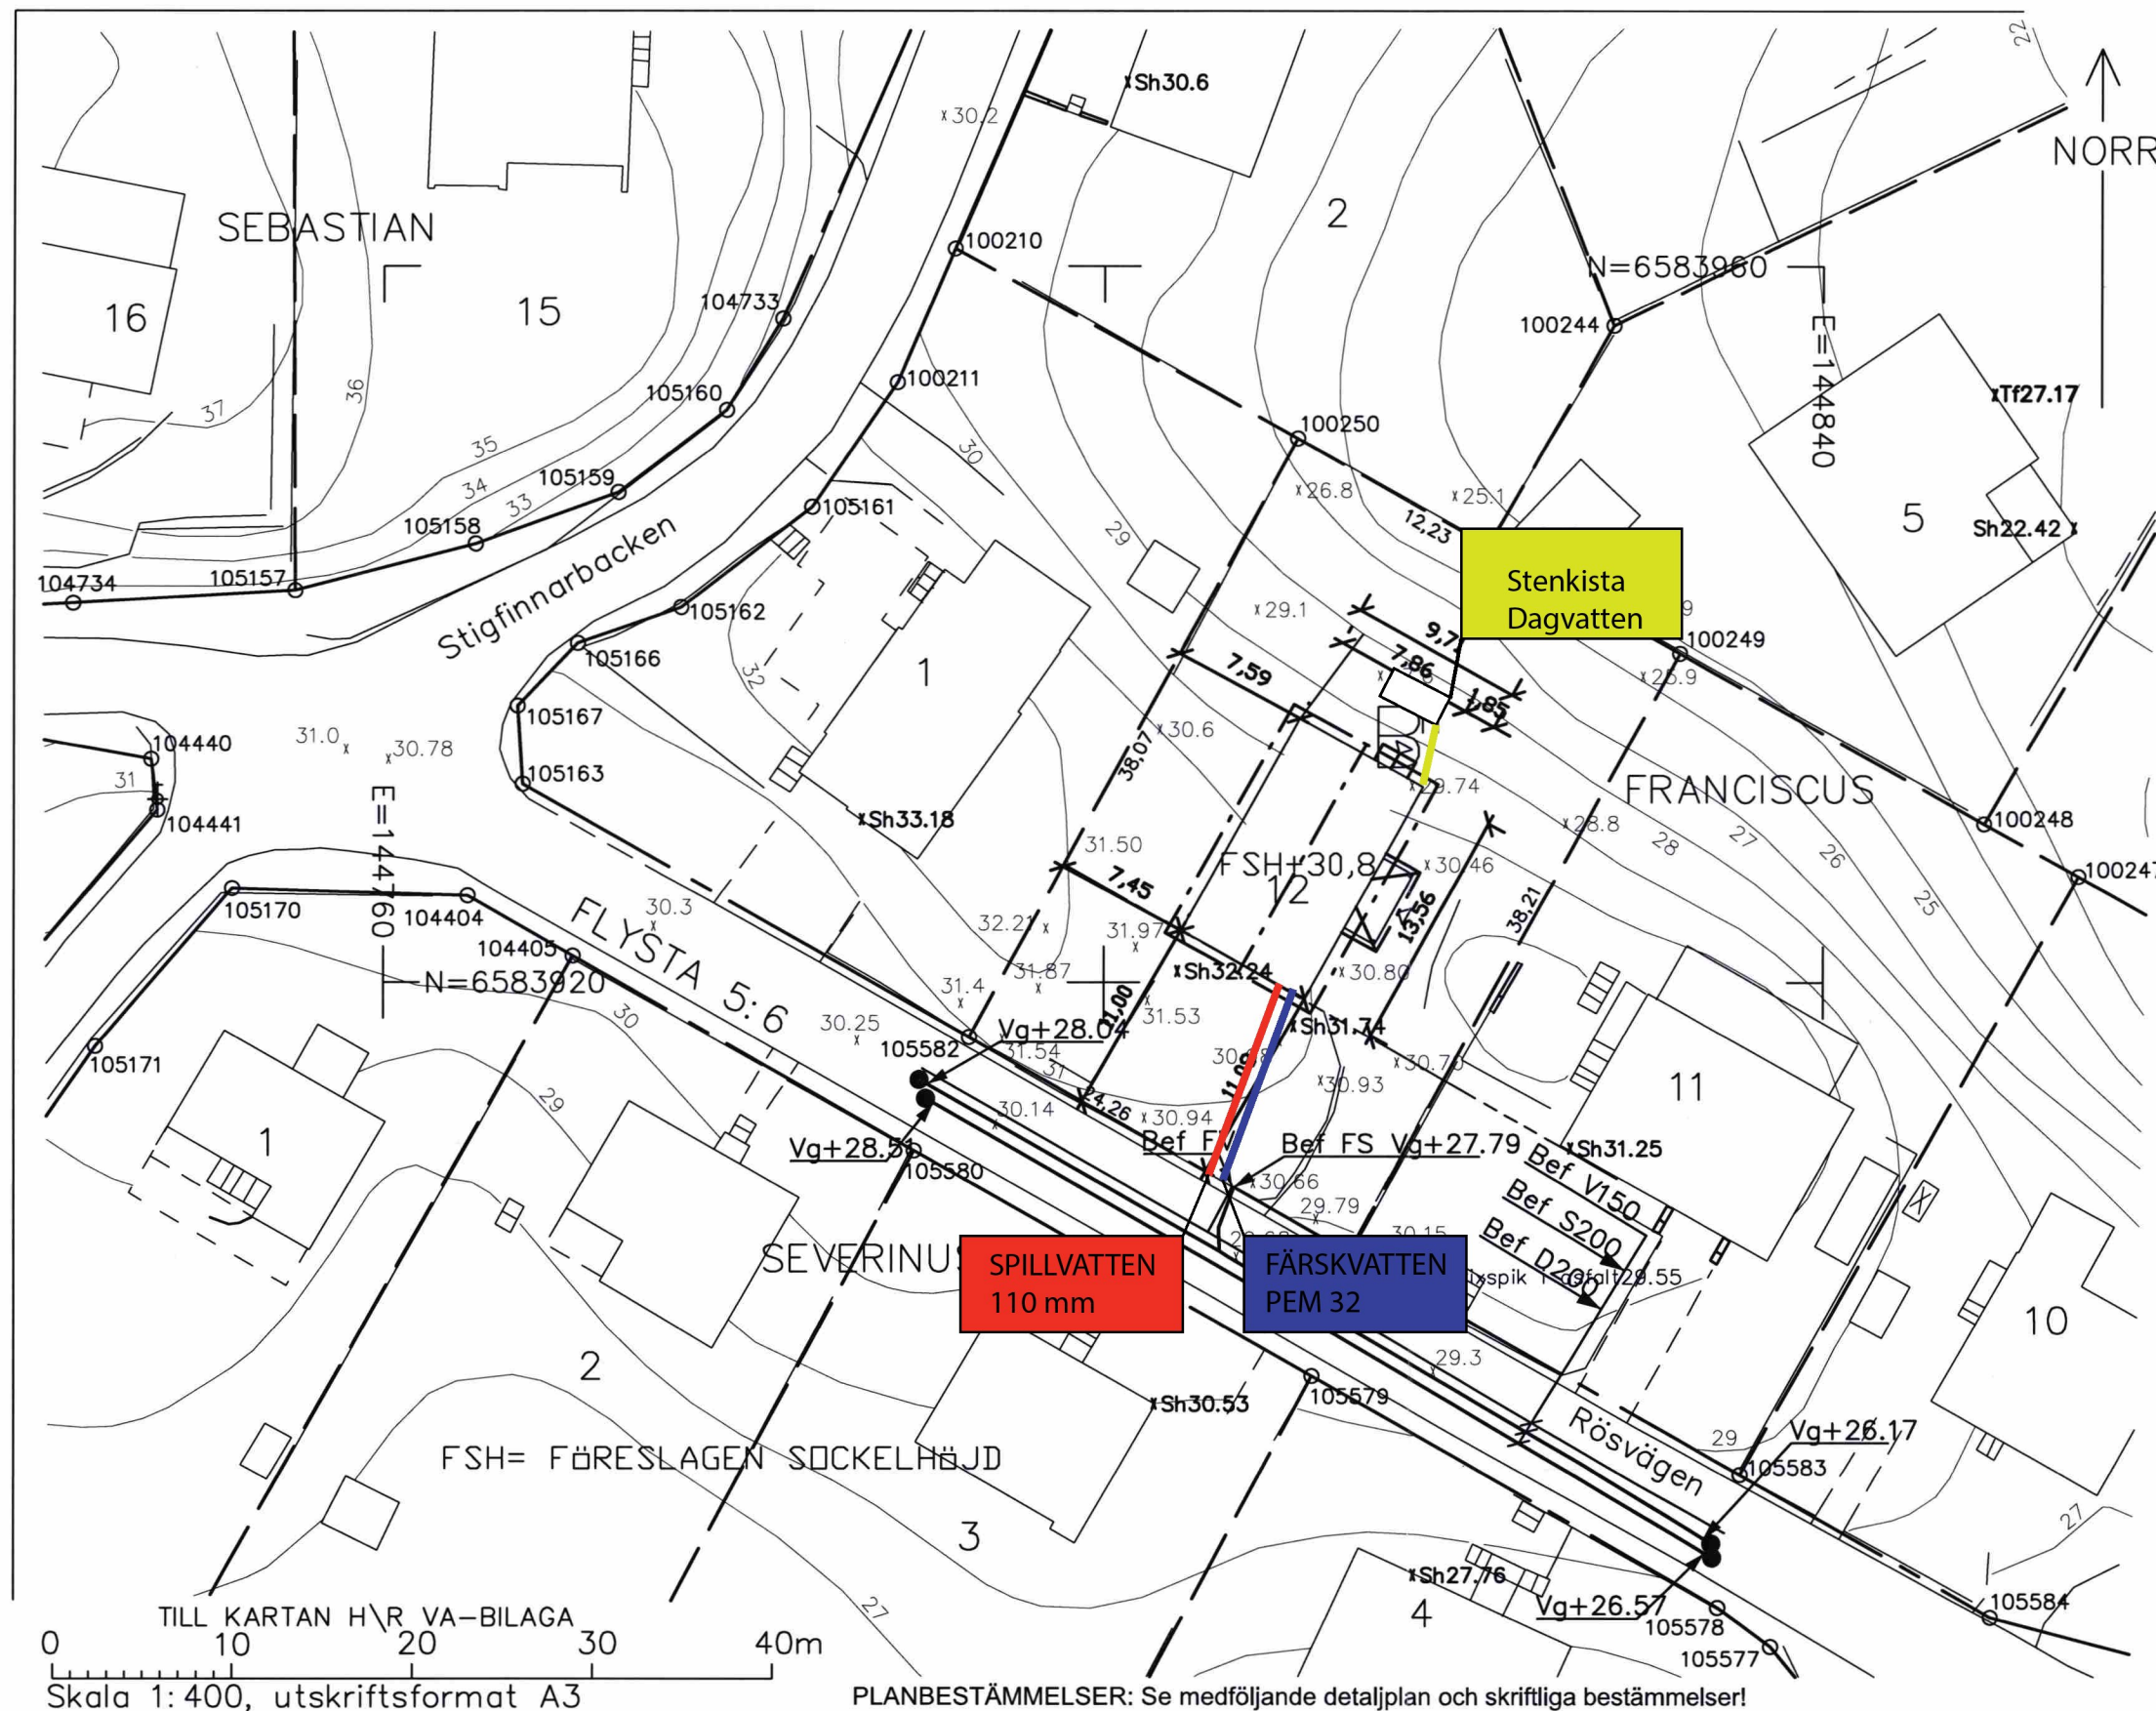

	Kvarterstraktsgräns (fastighetsgräns)		Mur
	Fastighetsområdesgräns (fastighetsgräns)		Stödmur
	Allmän plats-gräns		Staket
	Fastighetsbeteckning (med kvartersnamn / stadsdelsnamn)		Nivåkurvor
	Servitutsområde / Ledningsrättsområde		Markhöjd
	Gemensamhetsanläggning		Sockelhöjd
	Byggnad - Altan / Skärmtak		Takfotshöjd
	Väg / gångbanekant		Träd
	Trappa		