

TYP: MARK-/BYGGLOVSHANDLINGAR

DATUM: 200306

RITAD AV: MS

KONTROLL AV:

SKALA: 1:200 (A4)

RITNINGSNUMMER: A:01

BESKRIVNING:

MARK-/BYGGLOVSANSÖKAN AVS SJÖSTUGAN 56

SITUATIONSPLAN


STUDIO MATTIAS STENBERG, ARKITEKTUR & DESIGN

VATTENLEDNINGSVÄGEN 63

126 34 HÄGERSTEN

TEL: 0708 - 40 11 60

MAIL: MATTIAS@STUDIOVISON.SE

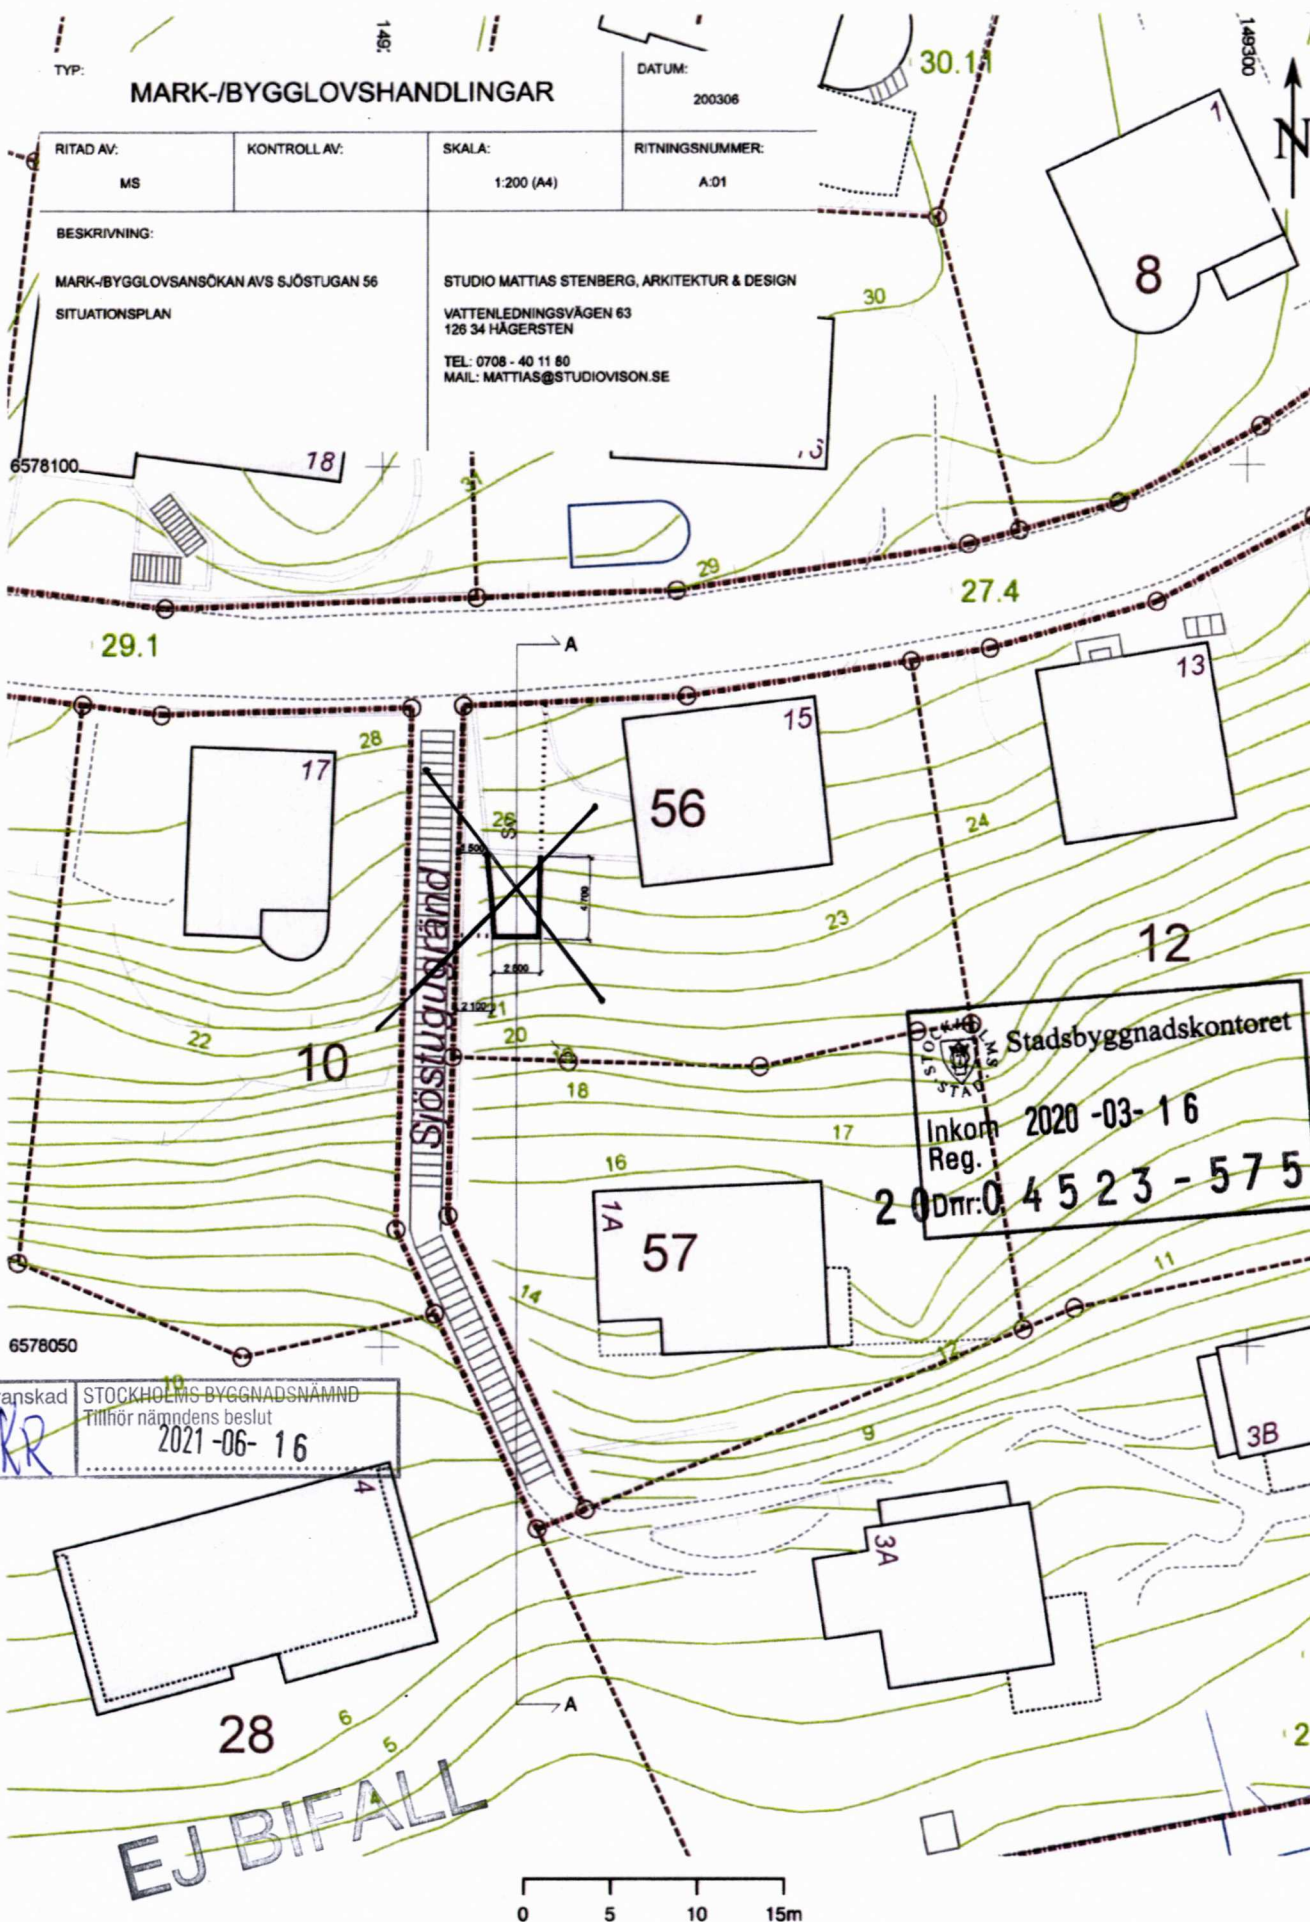


STOCKHOLMS STADS BYGGNADSKONTOR  
Inkom 2020-03-16  
Reg. 2020-04-23-575  
Dnr: 04523-575

Granskad  
RR  
STOCKHOLMS BYGGNADSNÄMND  
Tillhör nämndens beslut  
2021-06-16

EJ BIFALL



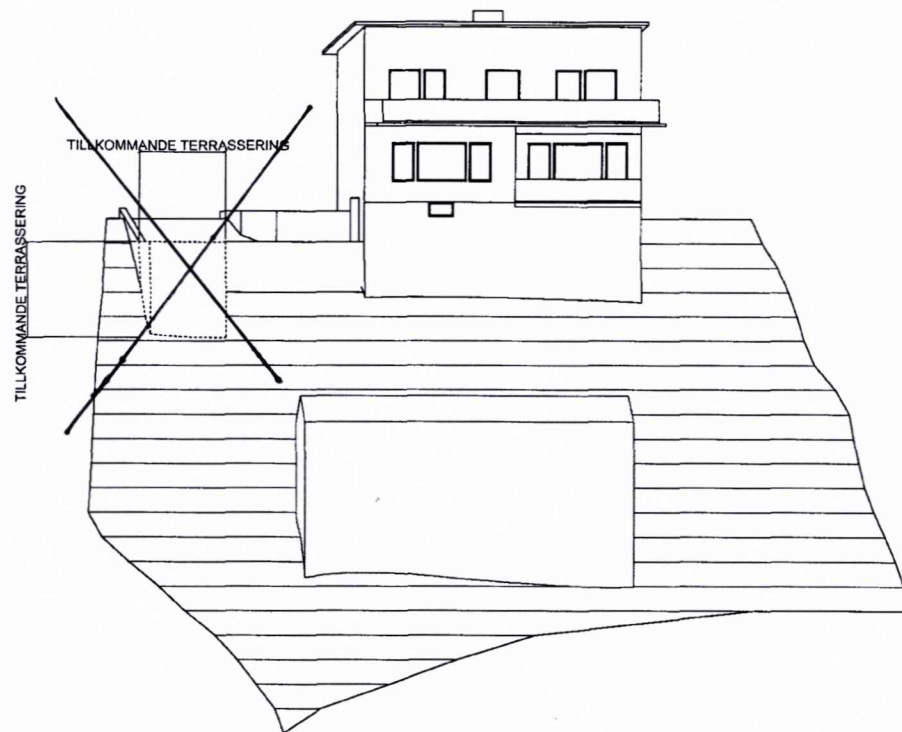


ELEVATION FRÅN SÖDER




EJ BIFALL

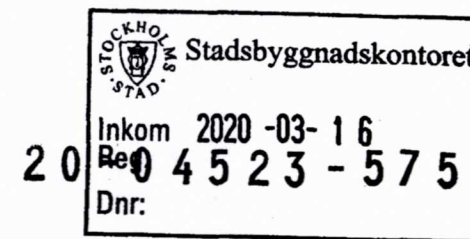

TYP: MARK-/BYGGLOVSHANDLINGAR			DATUM: 200906
RITAD AV: MS	KONTROLL AV:	SKALA: 1:200 (A3)	RITNINGSNUMMER: A:03
BESKRIVNING: BYGGLOVSANSÖKAN AVS SJÖSTUGAN 56 ELEVATION FRÅN SÖDER		STUDIO MATTIAS STENBERG, ARKITEKTUR & DESIGN VATTENLEDNINGSVÄGEN 63 126 34 HÄGERSTEN TEL: 0708 - 40 11 80 MAIL: MATTIAS@STUDIOVISON.SE	

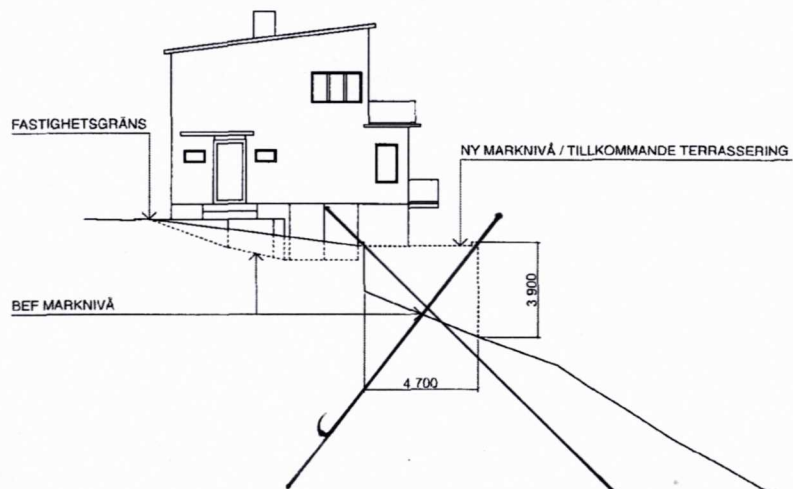

MARKSEKTION (A - A)

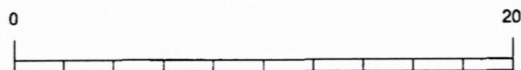

STOCKHOLMS STAD Stadsbyggnadskontoret

Inkom 2020-03-16

Reg - 0 4 5 2 3 - 5 7 5

Dnr:

EJ BIFALL

Granskad STOCKHOLMS BYGGNADSNÄMND

Tillhör nämndens beslut

2021-06-16

KR

TYP: MARK-/BYGGLOVSHANDLINGAR			DATUM: 200306
RITAD AV: MS	KONTROLL AV:	SKALA: 1:200 (A3)	RITNINGSHUMMER: A.02
BESKRIVNING: BYGGLOVSANSÖKAN AVS SJÖSTUGAN 56 MARKSEKTION (A - A)		STUDIO MATTIAS STENBERG, ARKITEKTUR & DESIGN VATTENLEDNINGSVÄGEN 83 126 34 HÄGERSTEN TEL: 0708 - 40 11 80 MAIL: MATTIAS@STUDIOVSSON.SE	