


N:o 9 Bnd  
1944

12

12

Kupper

LUPANDE NR:  
001901  
SKÄP LITT.....  
LADA NR.....

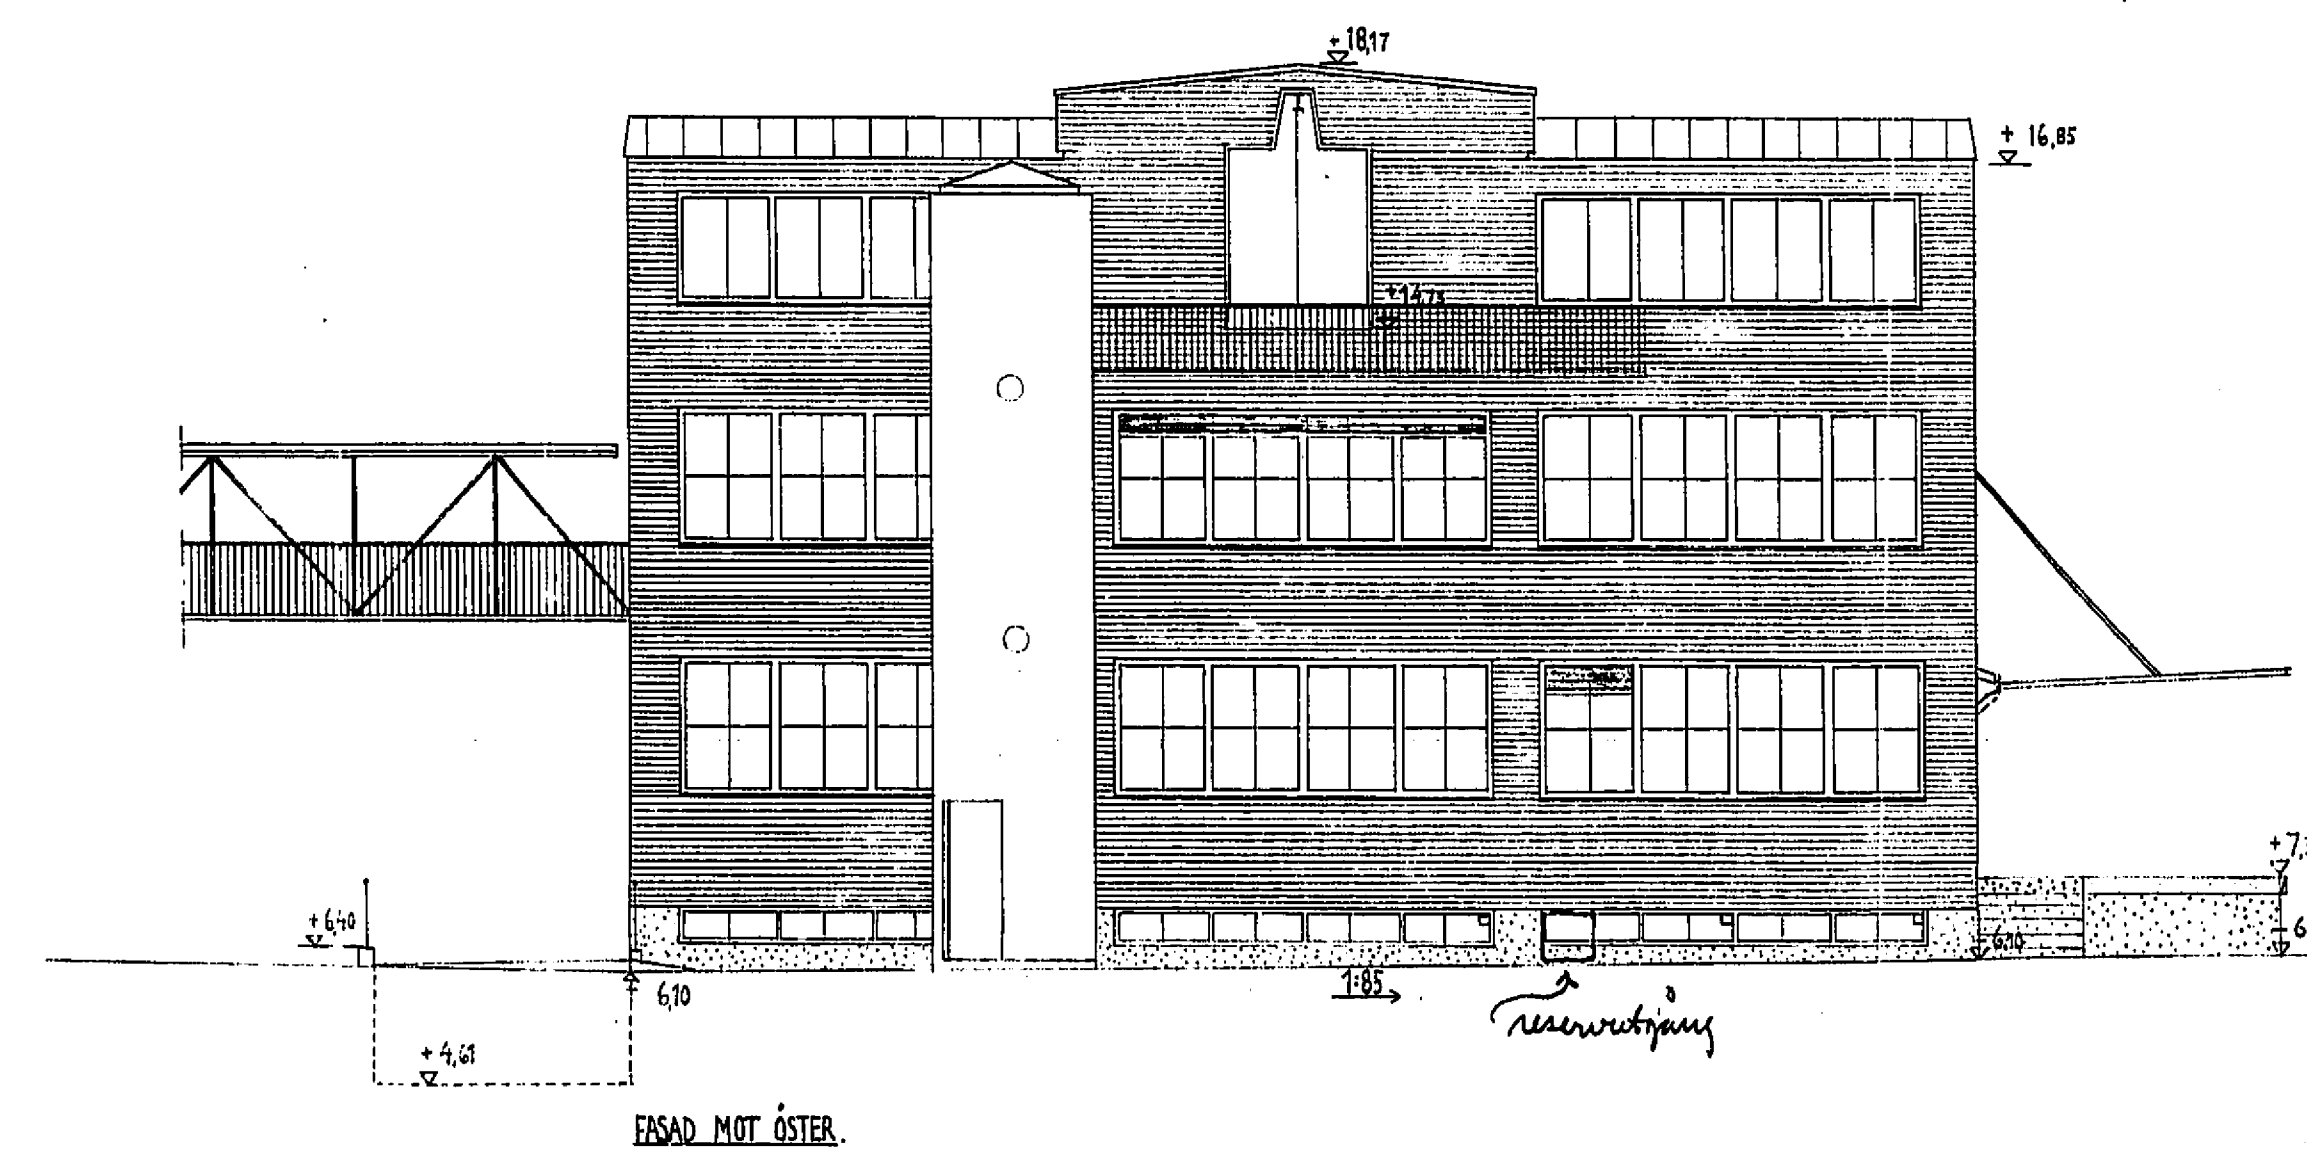

A.B. WILH. BECKER  
KV. LOVHOLMEN NR 8  
MITROLACKFABRIK (FASTH. 2.7)  
LITT. 8. SKALA 1:100  
NR. 82. STILH. 14.12.43  
BIL. AV. BIL. NR. 1. KOLL. AV. 2. 14.12.43  
L.M. GIERITZ N. TESCH  
ARKITEKTER SÄR

SKALA 1:100  
10M 0 1 2 3 4 5 6 7 8 9 10 15 20 25 30M