


No 9 Syd
1944

26

26
Likheten med den fastställda
sitningen bestrykes:
Stockholm den 5 mars 1946.
W. J. J. J.

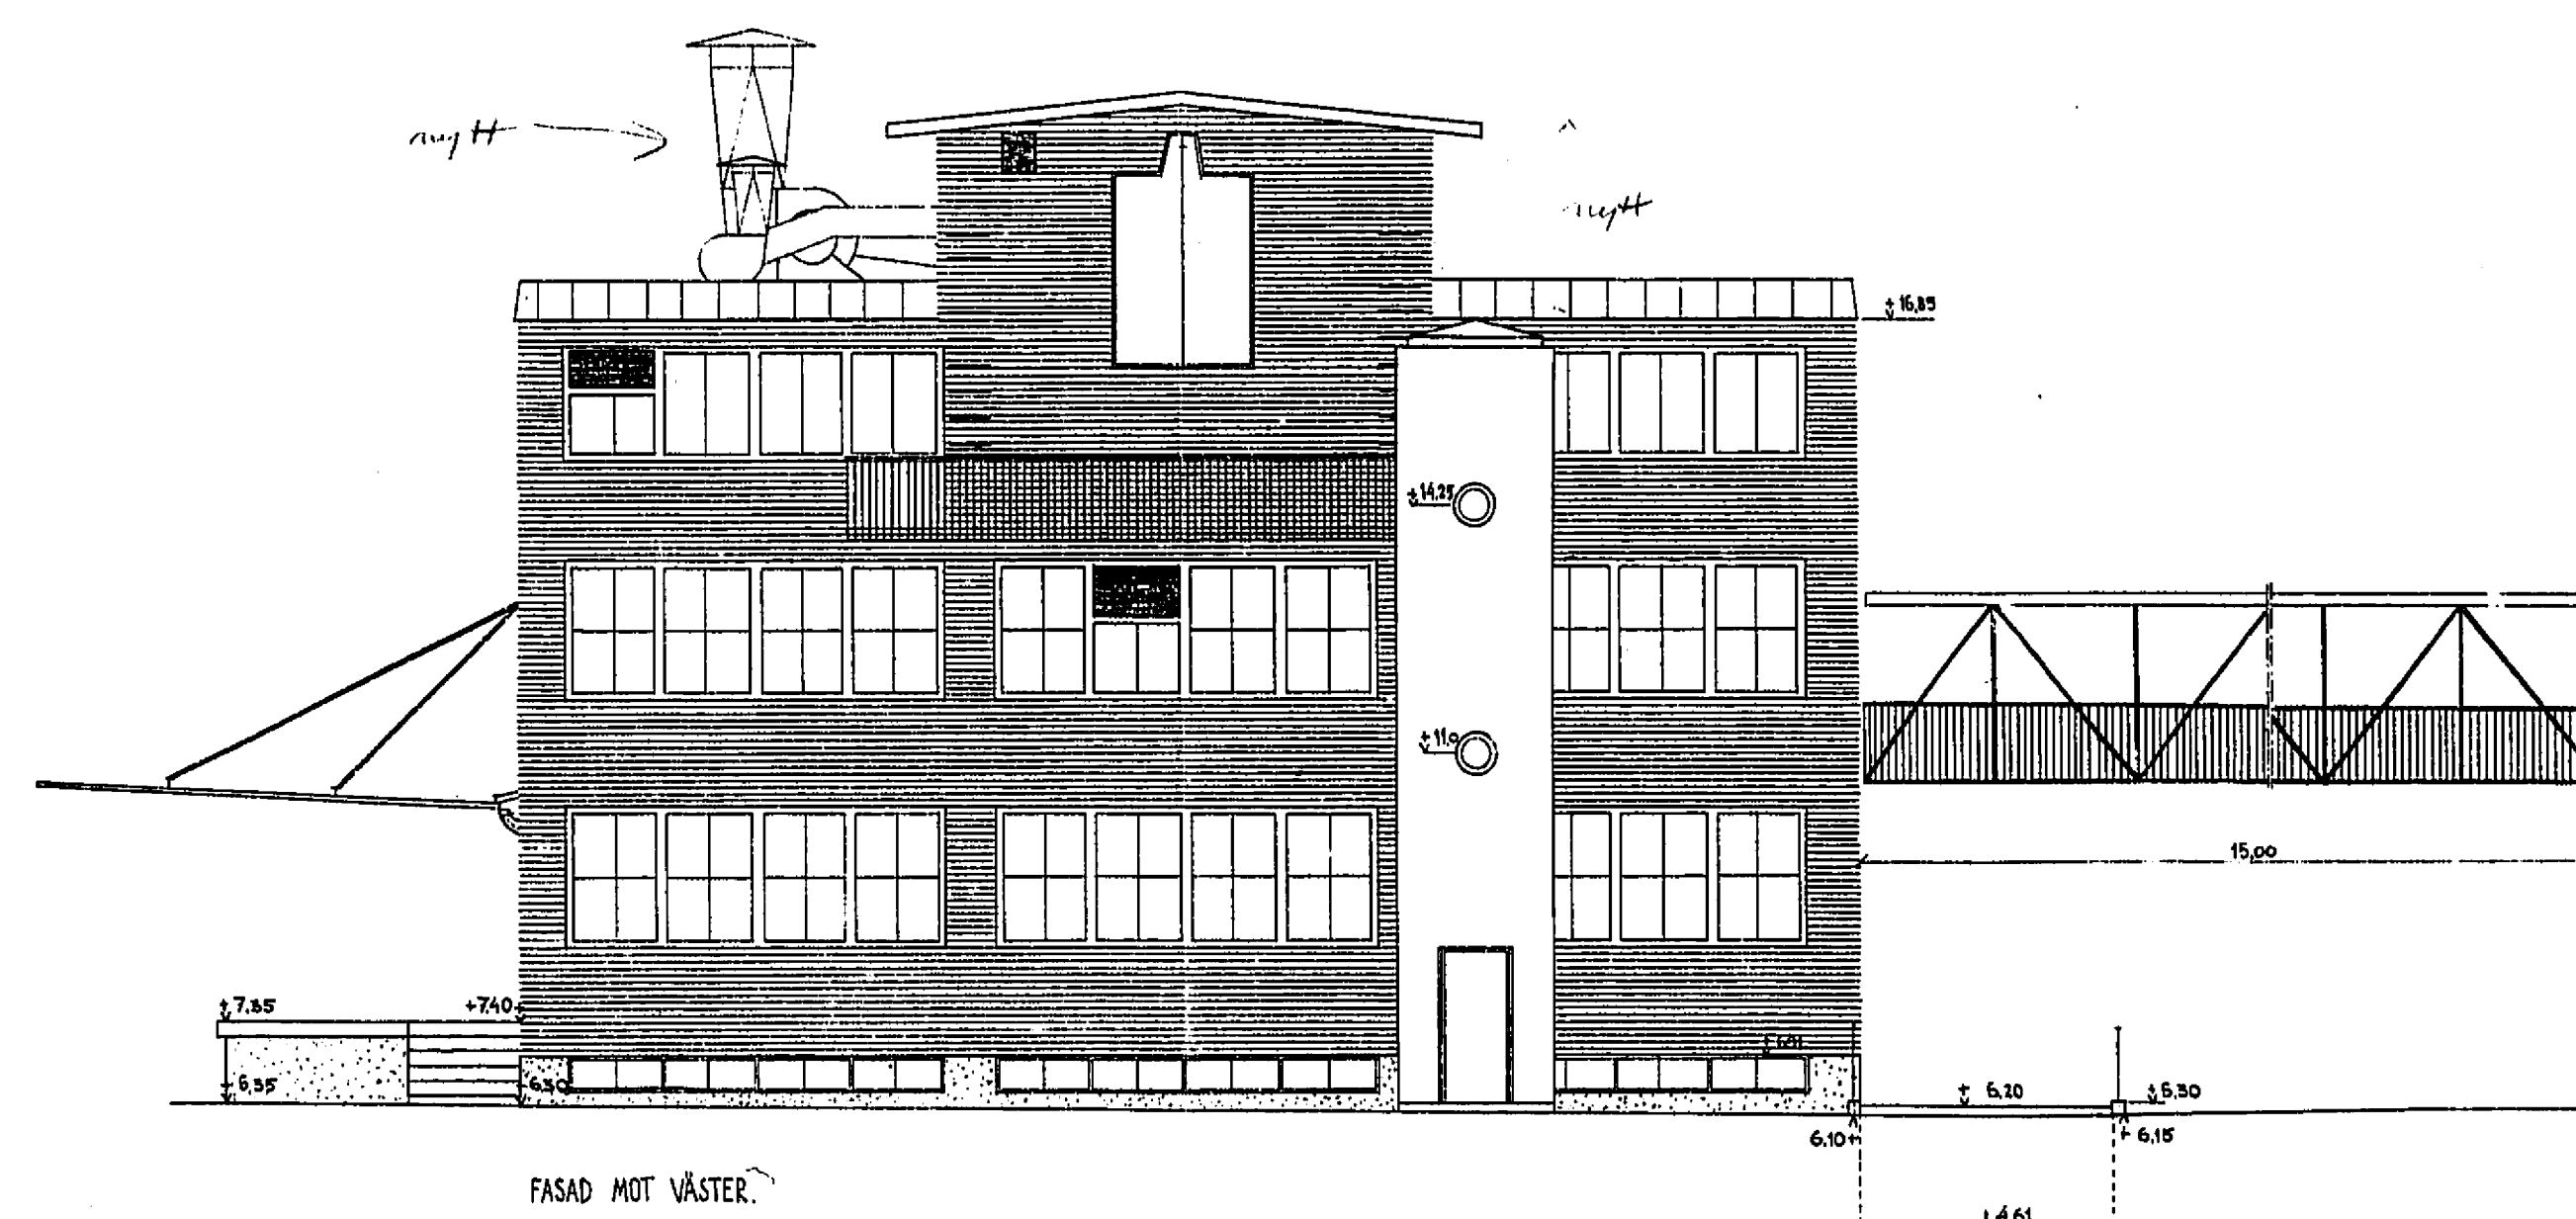

KV. LÖVHOLMEN NR 8.
NITROLACKFABRIK
STOCKHOLM D. 10. 11-44
L. M. GIERTZ & N. TESCH.
ARKITEKTER SÅR.