


5


LÖPANDE NR:  
001895  
SKÅP LITT.....  
LÅDA NR.....

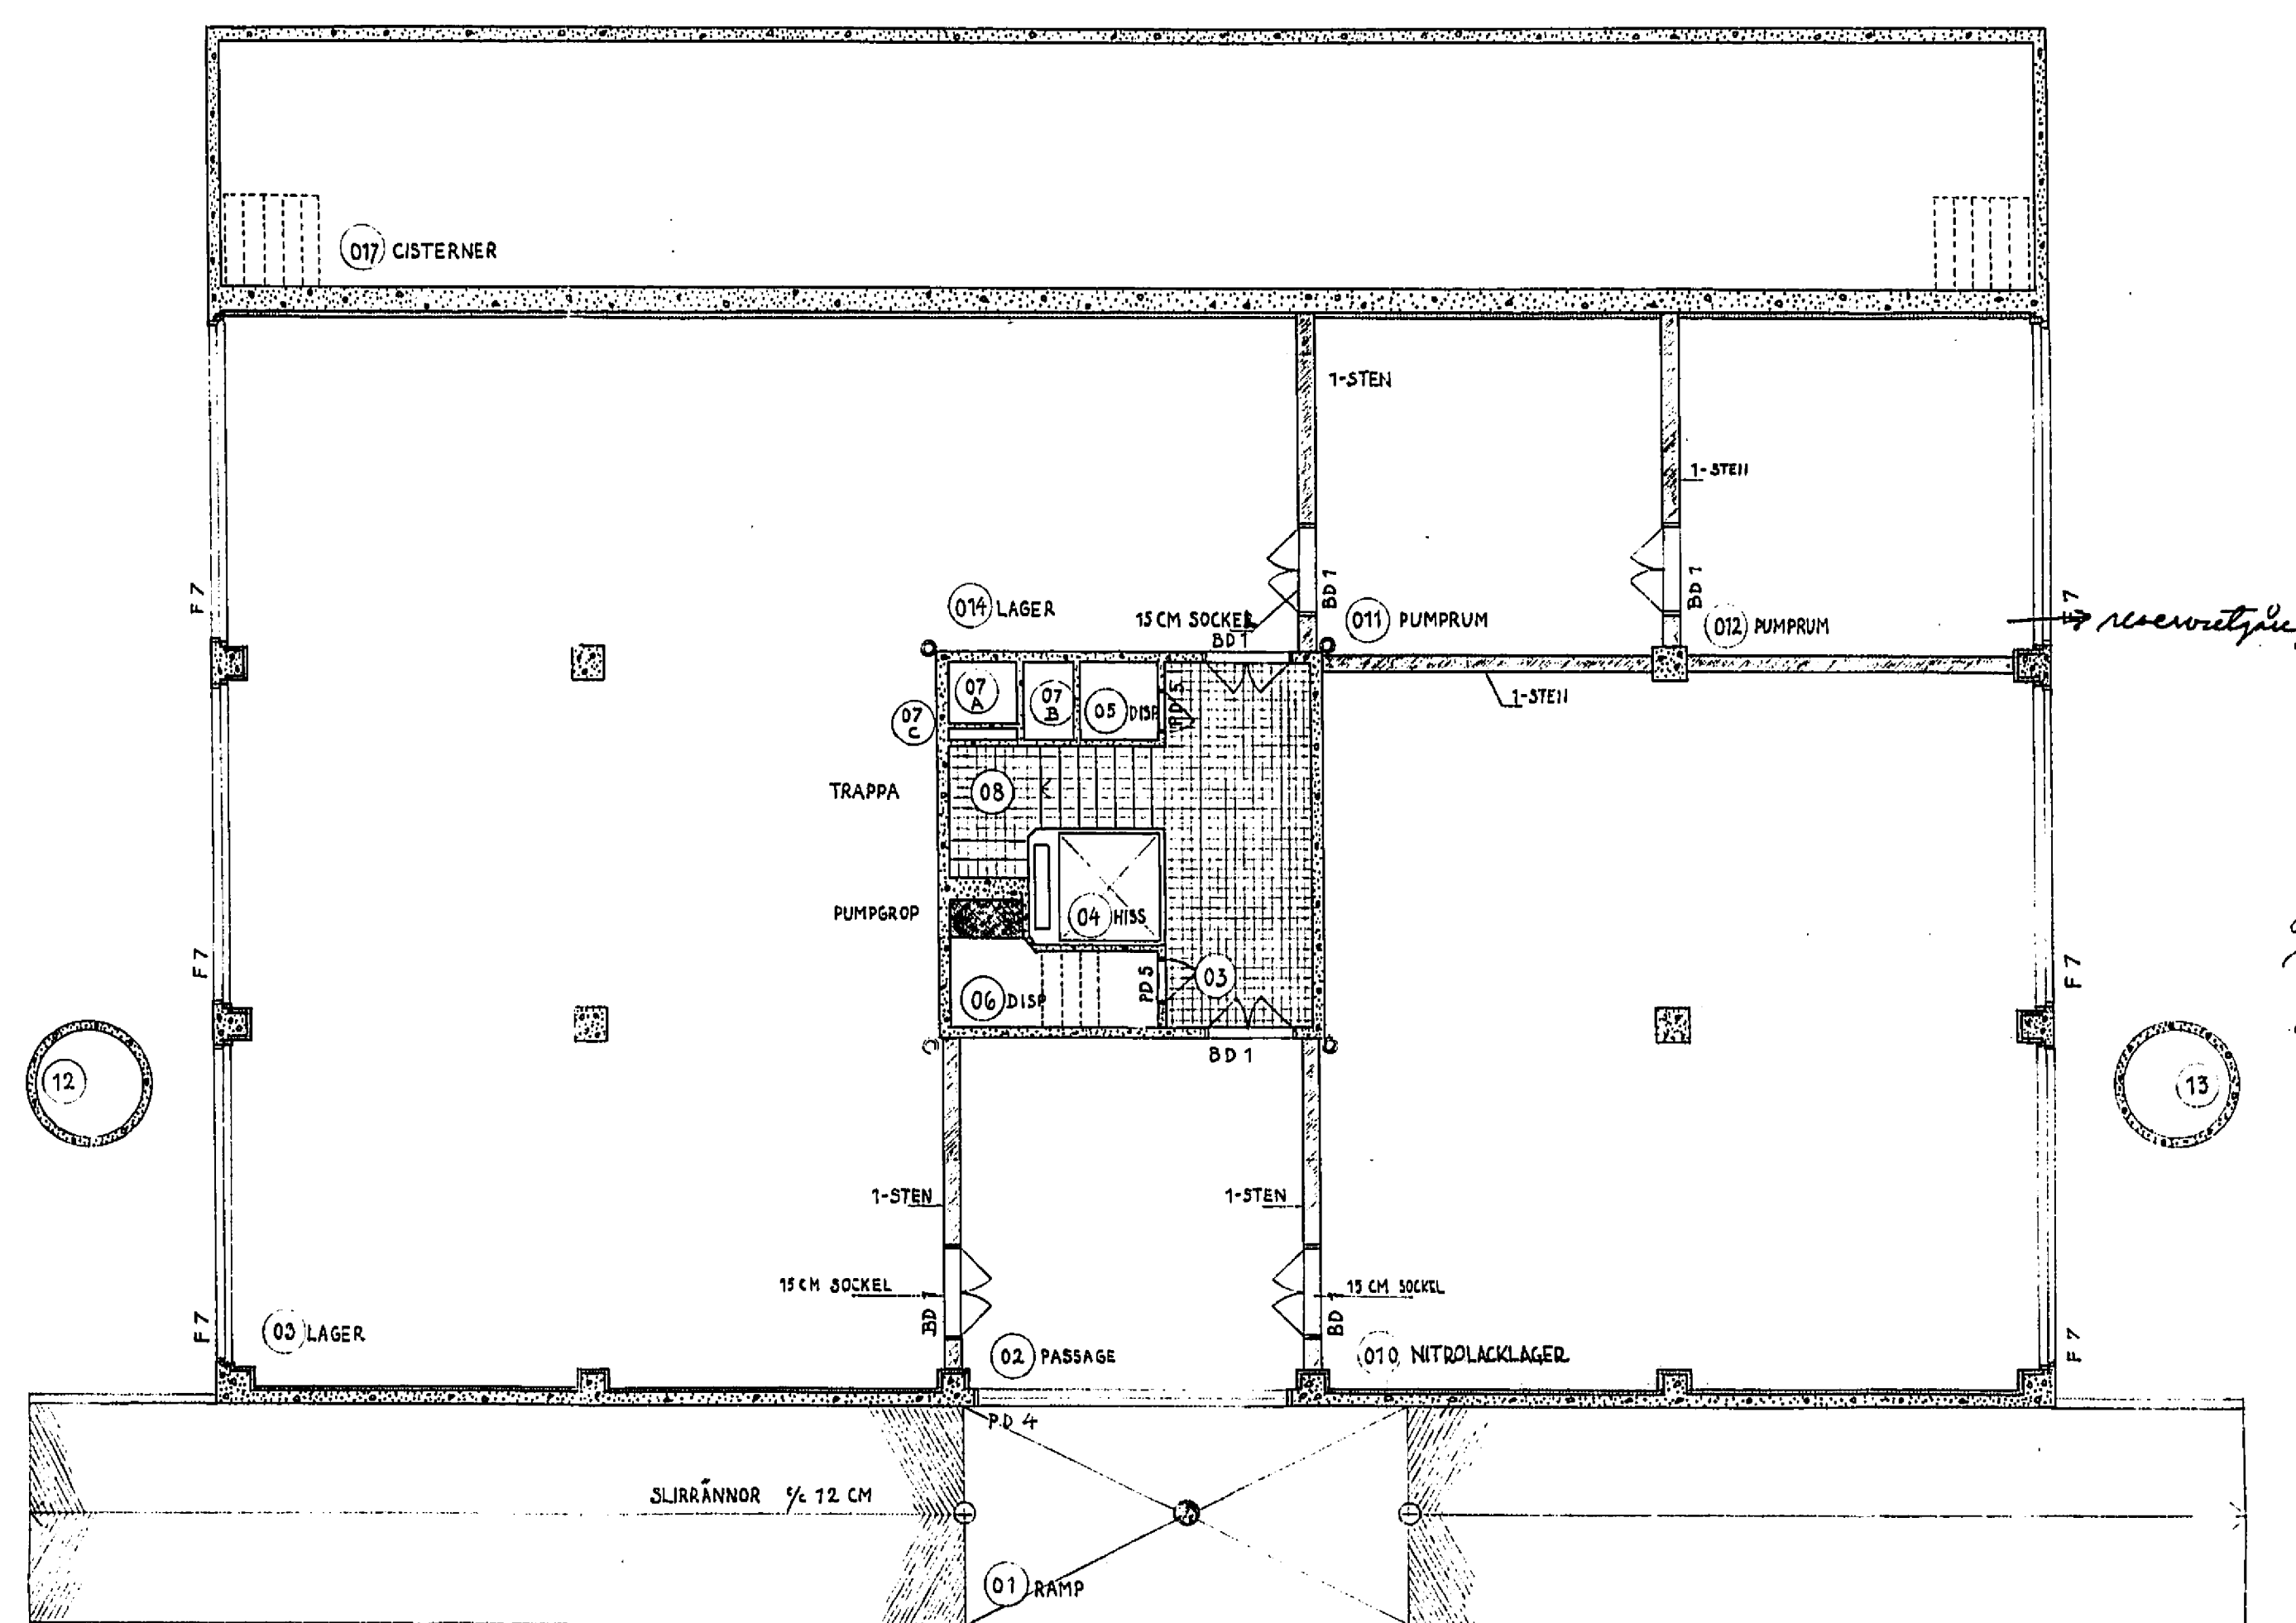

Meddelande till H. i lagen den 1 mars 1940 om skyldighet  
för borgare av anslutningar och byggnader att anordna  
skydd mot brand. Om m. m. skall byggnadsnämnden underställa  
meddelat beslut om byggnadslov öfverförhållningsarbete.  
Innehåll: Skulle angå luftskyddet.


ÖVERSTÅTHÅLLARÄMBETETS  
LUFTSKYDDSEBYRÅ

TEKLA AND.  
Airta Sonier

A.B. WILH. BECKER	
KV. LÖVHOLMEN NR 8	
NITROLACKFABRIK (FASTH. 27)	
LITT. B	SKALA 1:100
NR 76	STHLM d. 8/12-73
RIT. AV P. O. J. SÖP.	KOLL. AV L. GERTZ
L.M. GERTZ N. TESCH	
ARKITEKTER S & P	

SKALA 1: 100  
DM 10 0

KÄLLARE.