


N. 9 7M  
1944

9

Lösholmen med den fastställda  
byggnadsbestämningen  
Skedd den 9/10/44  
Kappell

LÖPANDEN NR:  
001899  
BYG. LITT. ....  
LÅDA NR. ....

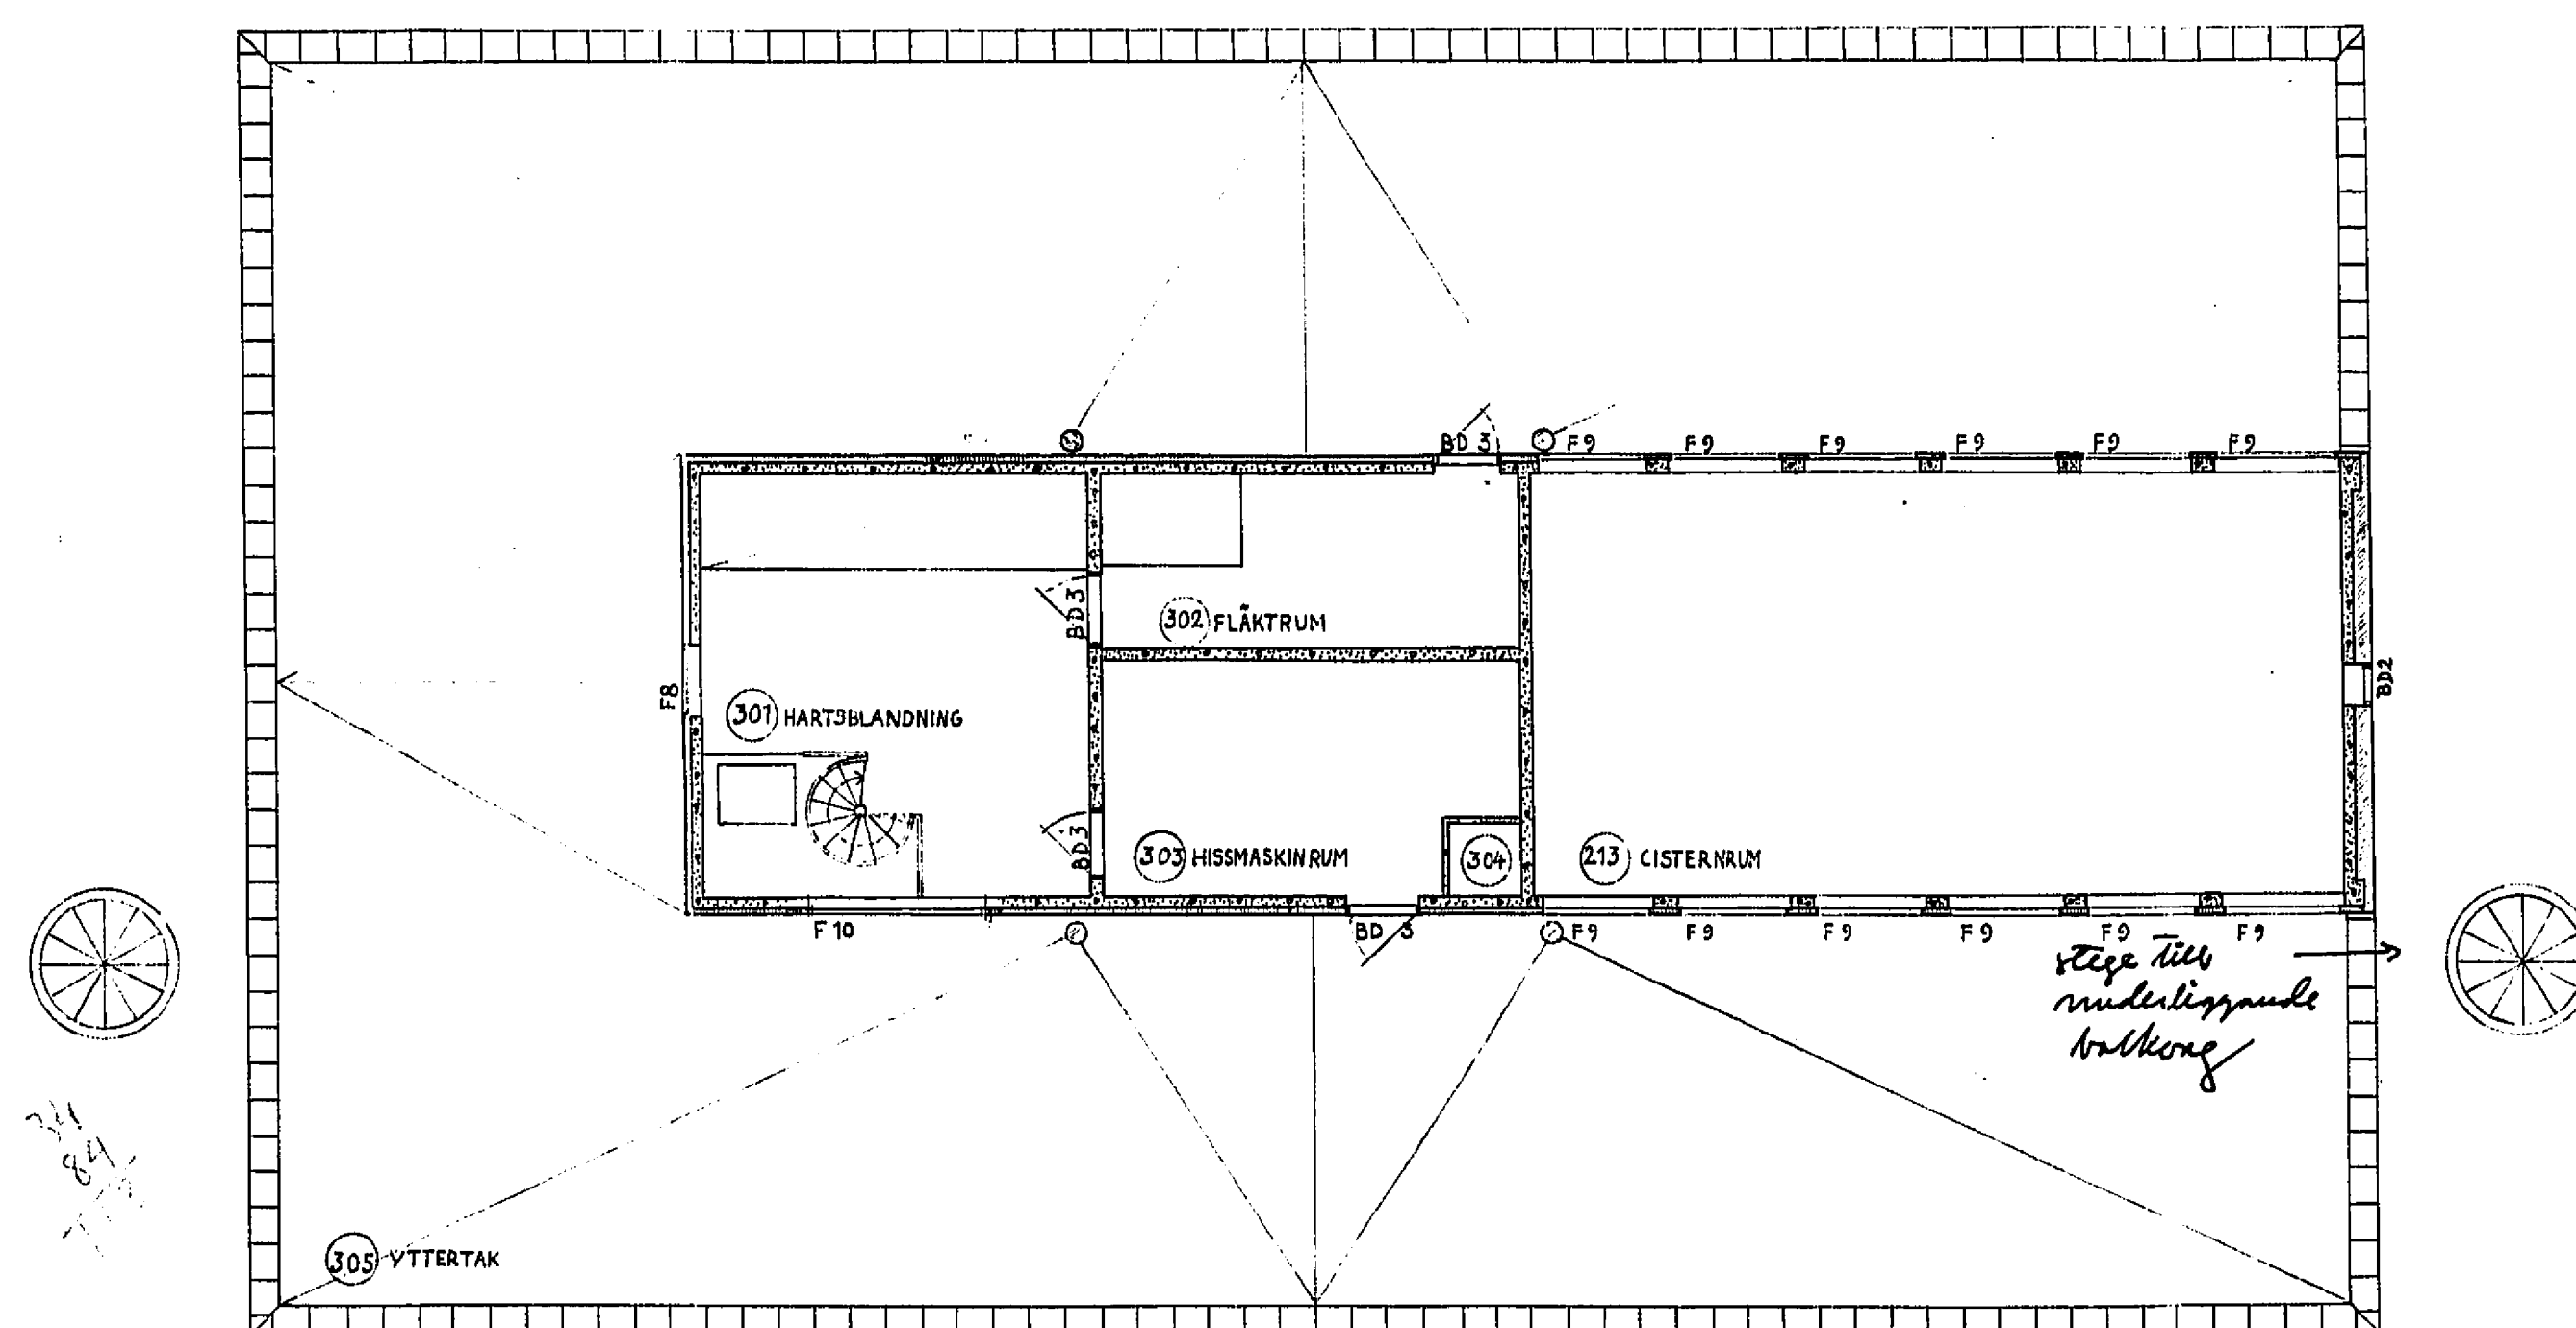

TAKPLAN

SKALA 1:100  
DM 10 0 1 2 3 4 5 10 15 20 25 30 M

A.B. WILH. BECKER  
KV. LÖVHOLMEN NR 8  
NITROLACKFABRIK (FASTH 27)  
LITT. 8 SKALA 1:100  
NR. 80 STUVA d. 7/10/44  
RIT. AV M. G. 1944 KOLL. AV N. T. 1944  
L. M. GIERTZ N. TESCH  
ARKITEKTER S.A.B.