

FÖRKLARINGAR


Alla mått i mm om ej annat anges.

- BEF BYGGNADSEDELAR
- NYA BYGGNADSEDELAR
- NY DÖRR
- BEFINTLIG DÖRR
- Förberett för tvättpelare
- Tvättpelare
- Kombimaskin
- Garderob
- Städskåp

- AK Armbågskontakt till dörrautomatik
- E1 El-uttag i vägg (c/c 150mm ofg)
- A O— Ungaferligt låge för befintlig avlufstam

FÖRESKRIFTER

Alla mått kontrollmås på plats.
Eventuella avvikelser rapporteras till arkitekt för vidare hantering.
Alla arbeten skall utföras i enlighet med god hantverksstd,
branchstandard och tillverkarens anvisningar i ovan nämnd ordning.

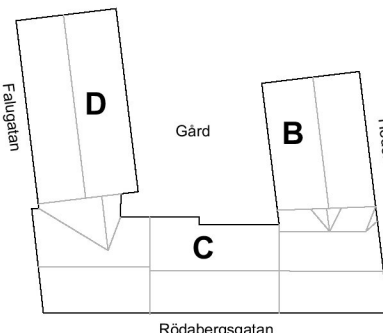

BET	ANT	ÄNDRING AVSER	DATUM	SIGN
RELATIONSHANDLING				
Ombyggnation av vindar till bostäder Humleboet 17 Falugatan, Rödsbergsgatan, Hedemoratäppan				
Ateljé Nord				
A	Ateljé Nord			
K				
V				
E				
B				
UPPDRAG NR		RITAD AV JO	HANDLÄGGARE JO	
DATUM 2021-08-18		ANSVARIG JO		
Vind B				
SKALA	A3=50%	NUMMER	BET	
1:50		A-40-1-201		