


Inkom till Stockholms stadsbyggnadskontor - 2021-09-03, Dnr 2020-00992

FÖRKLARINGAR

BETECKNINGAR

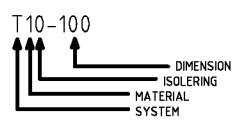

SYSTEM

- A. AVLUFT
- T. TILLUFT
- U. UTELUFT
- G. ÖVERLUFT
- C. CIRCULATIONLUFT TILLUFT
- D. ÖVERLUFT
- C1. REF. CIRCULATIONLUFT TILLUFT
- TYP1. REF. TILL UTA FRÅNLUFT

MATERIAL

- 1. KANAL AV VÄRMEDRÄKTAD STÅLPLÅT
- 2. KANAL FRÅN STÅLROD, UPPFÖR I SAMRÅD MED SÖTARE
- ISOLERING
- 1. ISOLERING
- 2. KONDENSISOLERING 30mm LÄPPELÄTTA
- 3. KONDENSISOLERING 50mm
- 4. KONDENSISOLERING 100mm
- 5. KONDENSISOLERING 150mm

FÖRESKRIFTER



- ALLA KANALER MONTERAS DAMPRÄT

HANVISNING




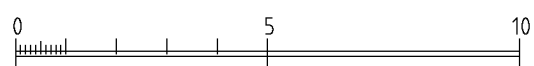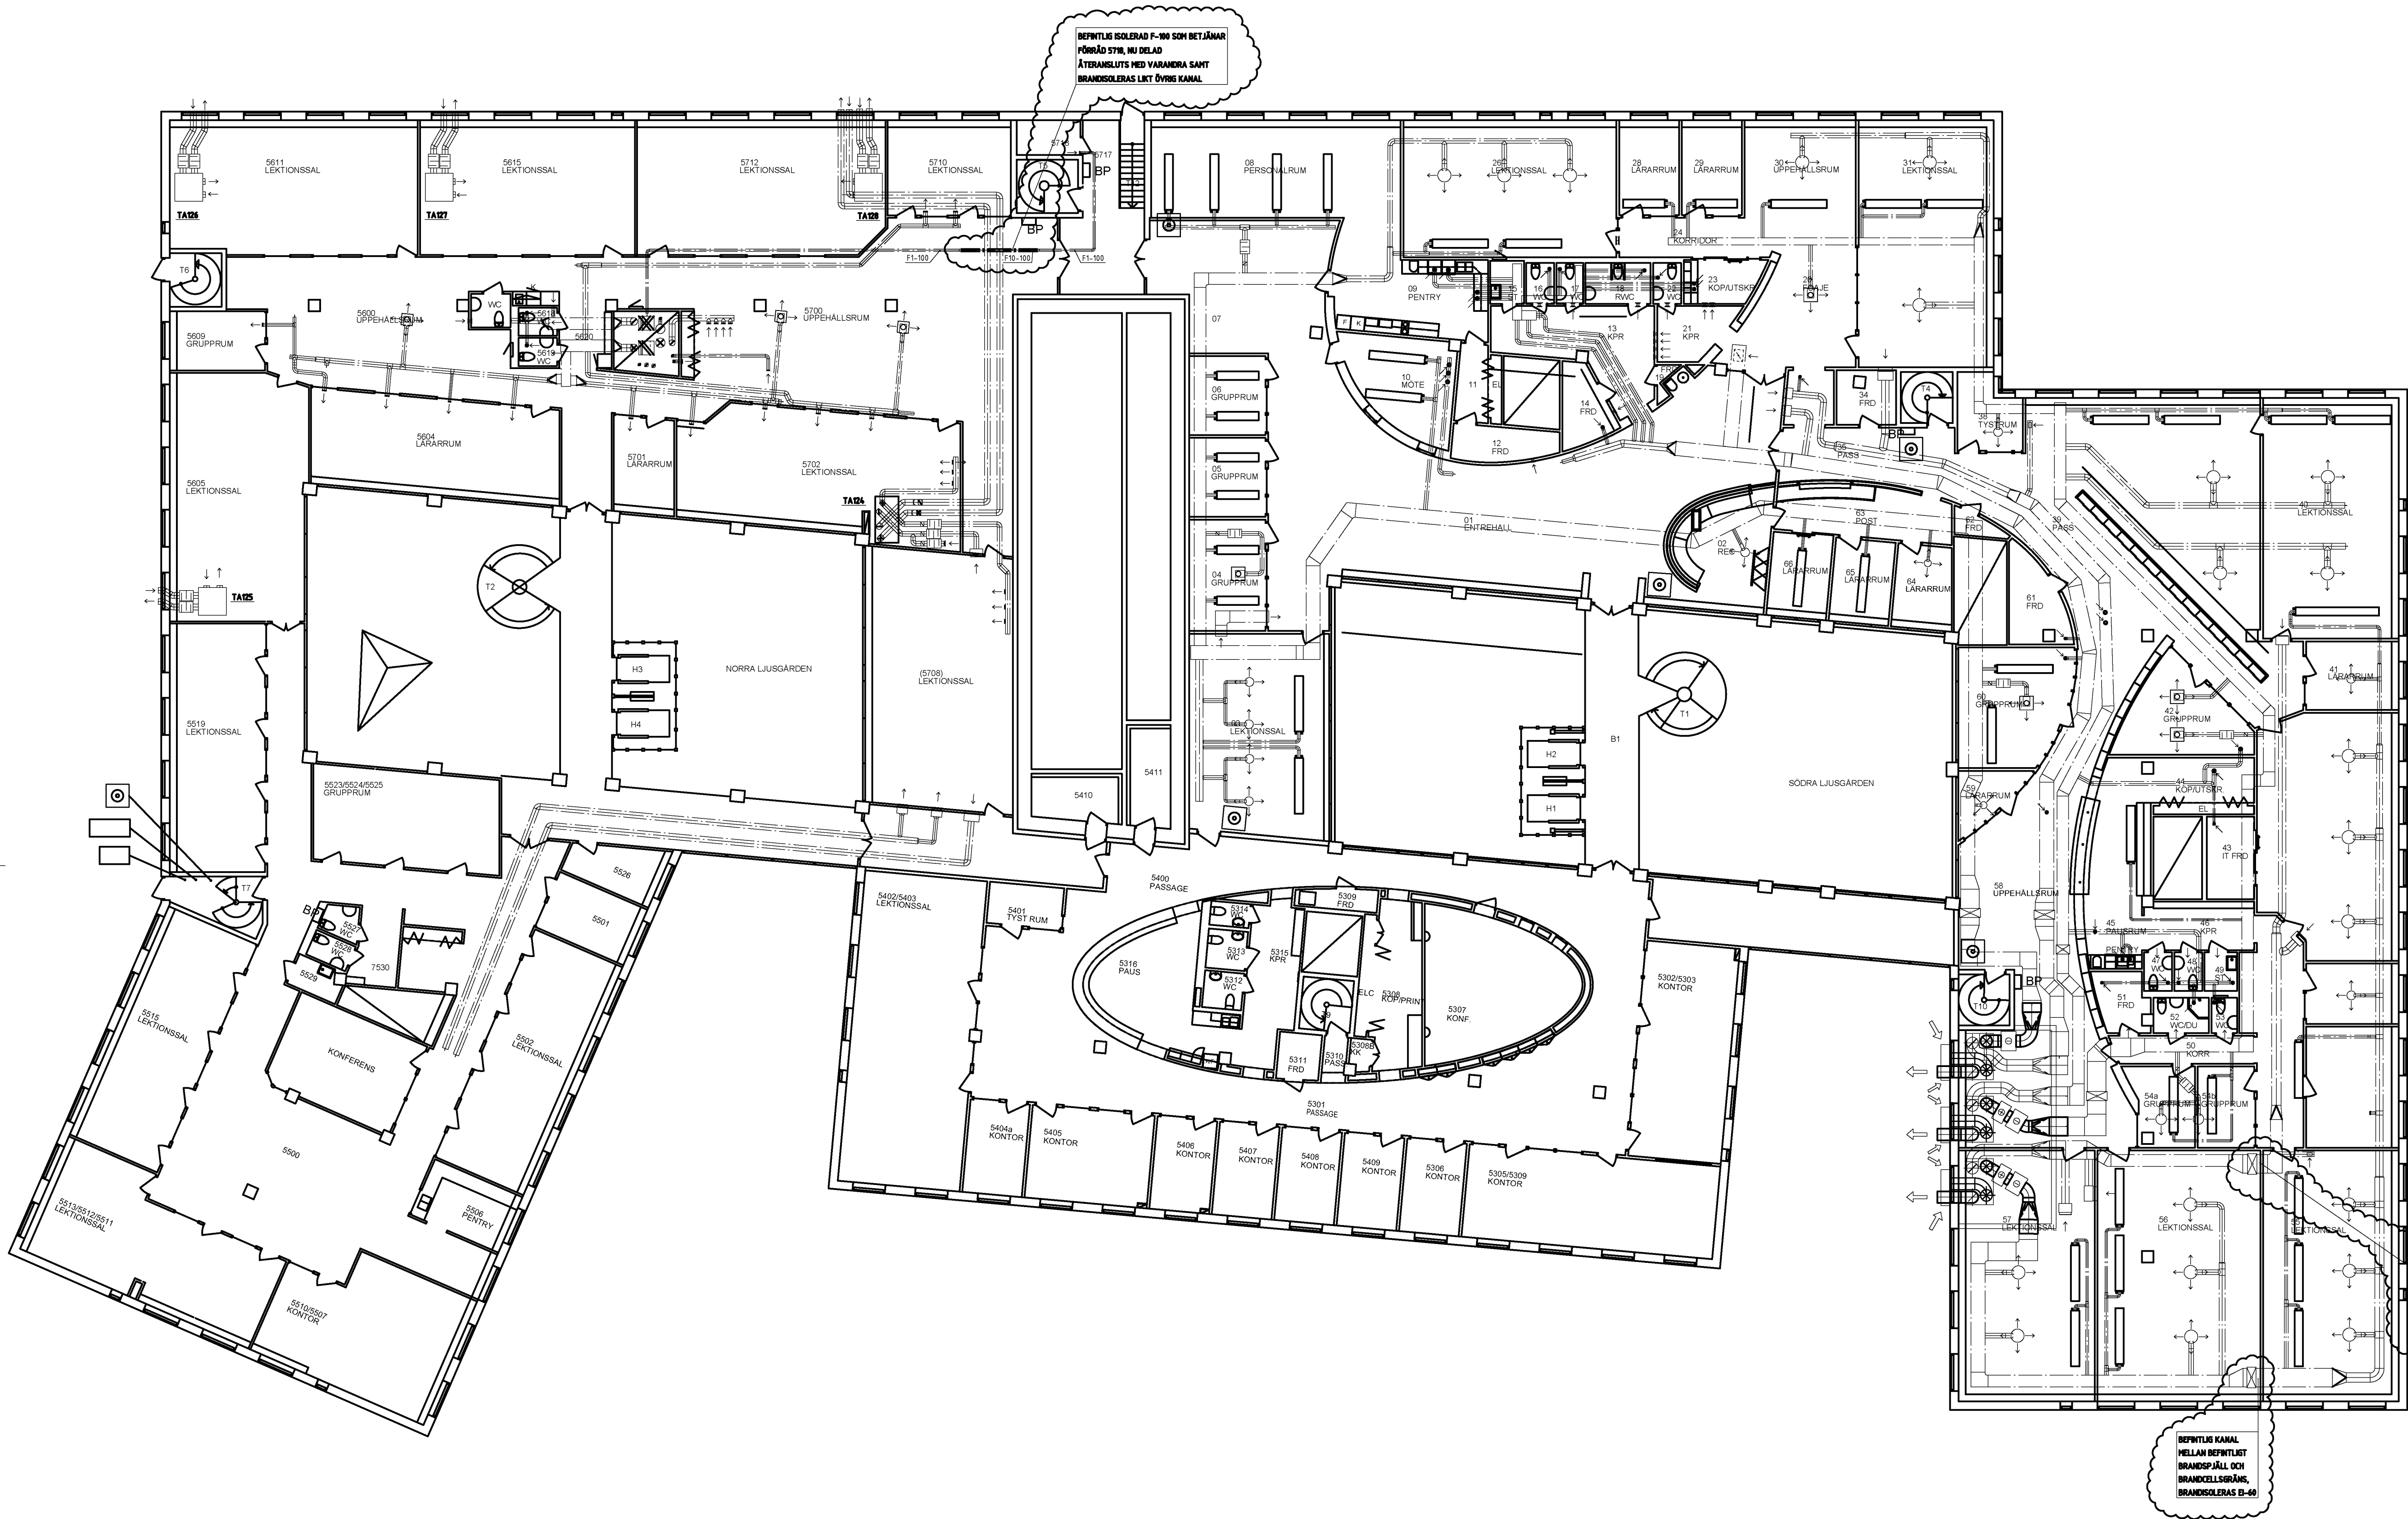

LAGER: SB11

BET	ANT	ANDRINGEN AVSER	DATUM	SIGN
BYGGHANDLING				
KV GÖTA ARK 18, STOCKHOLM				
PLAN 5, VÅNING 1 TRAPPA				
			SKALA	1:150 A1
KOD/TYP/PDS		RITNINGNUMMER		ÄNDR BET
		V-57.1-050		