


FÖRKLARINGAR

BETECKNINGAR

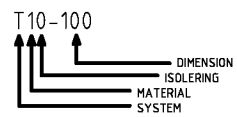

- 3X3/30P
A. AVLUFT
F. FÄRLUFT
T. TÄLLUFT
U. UTSLUFT
D. ÖVERLUFT
C. CIRCULATIONSLUFT
G. SVÄRLUFT
CI. REF. CIRCULATIONSLUFT
TYP1. REF. TILL ÖVERLUFT

- MATERIAL
1. KANAL AV VÄRMFÖRBEHAND STÅLPLÅT
2. IMKANAL FRÅN STENBERG, UTFÖRS I SAMRÅD MED SOTARE

- ISOLERING
1. ISOLERA
2. KÖNENISOLERING 100mm LAMELLMATT

FÖRESKRIFTER


- ALLA KANALER MONTERAS DAMPFRIA

HÄNVISNING

- EXEMPLER PÅ HÄNVISNINGAR ALLTID
PÅ PLATS FÖRE TILLVERKNING

SKAVAROR

- D01-KXX - ÖVERLUFTSDON TYP SVEGEN CIRC
B01-KXX - BRAND/BRANDGASSPÄLL TYP BEVET-BASDI-BSGDI-KOMPLETT
MED DETEKTORER TYP RCD OCH ÖVERVAKNINGSENET TYP RCDH mm

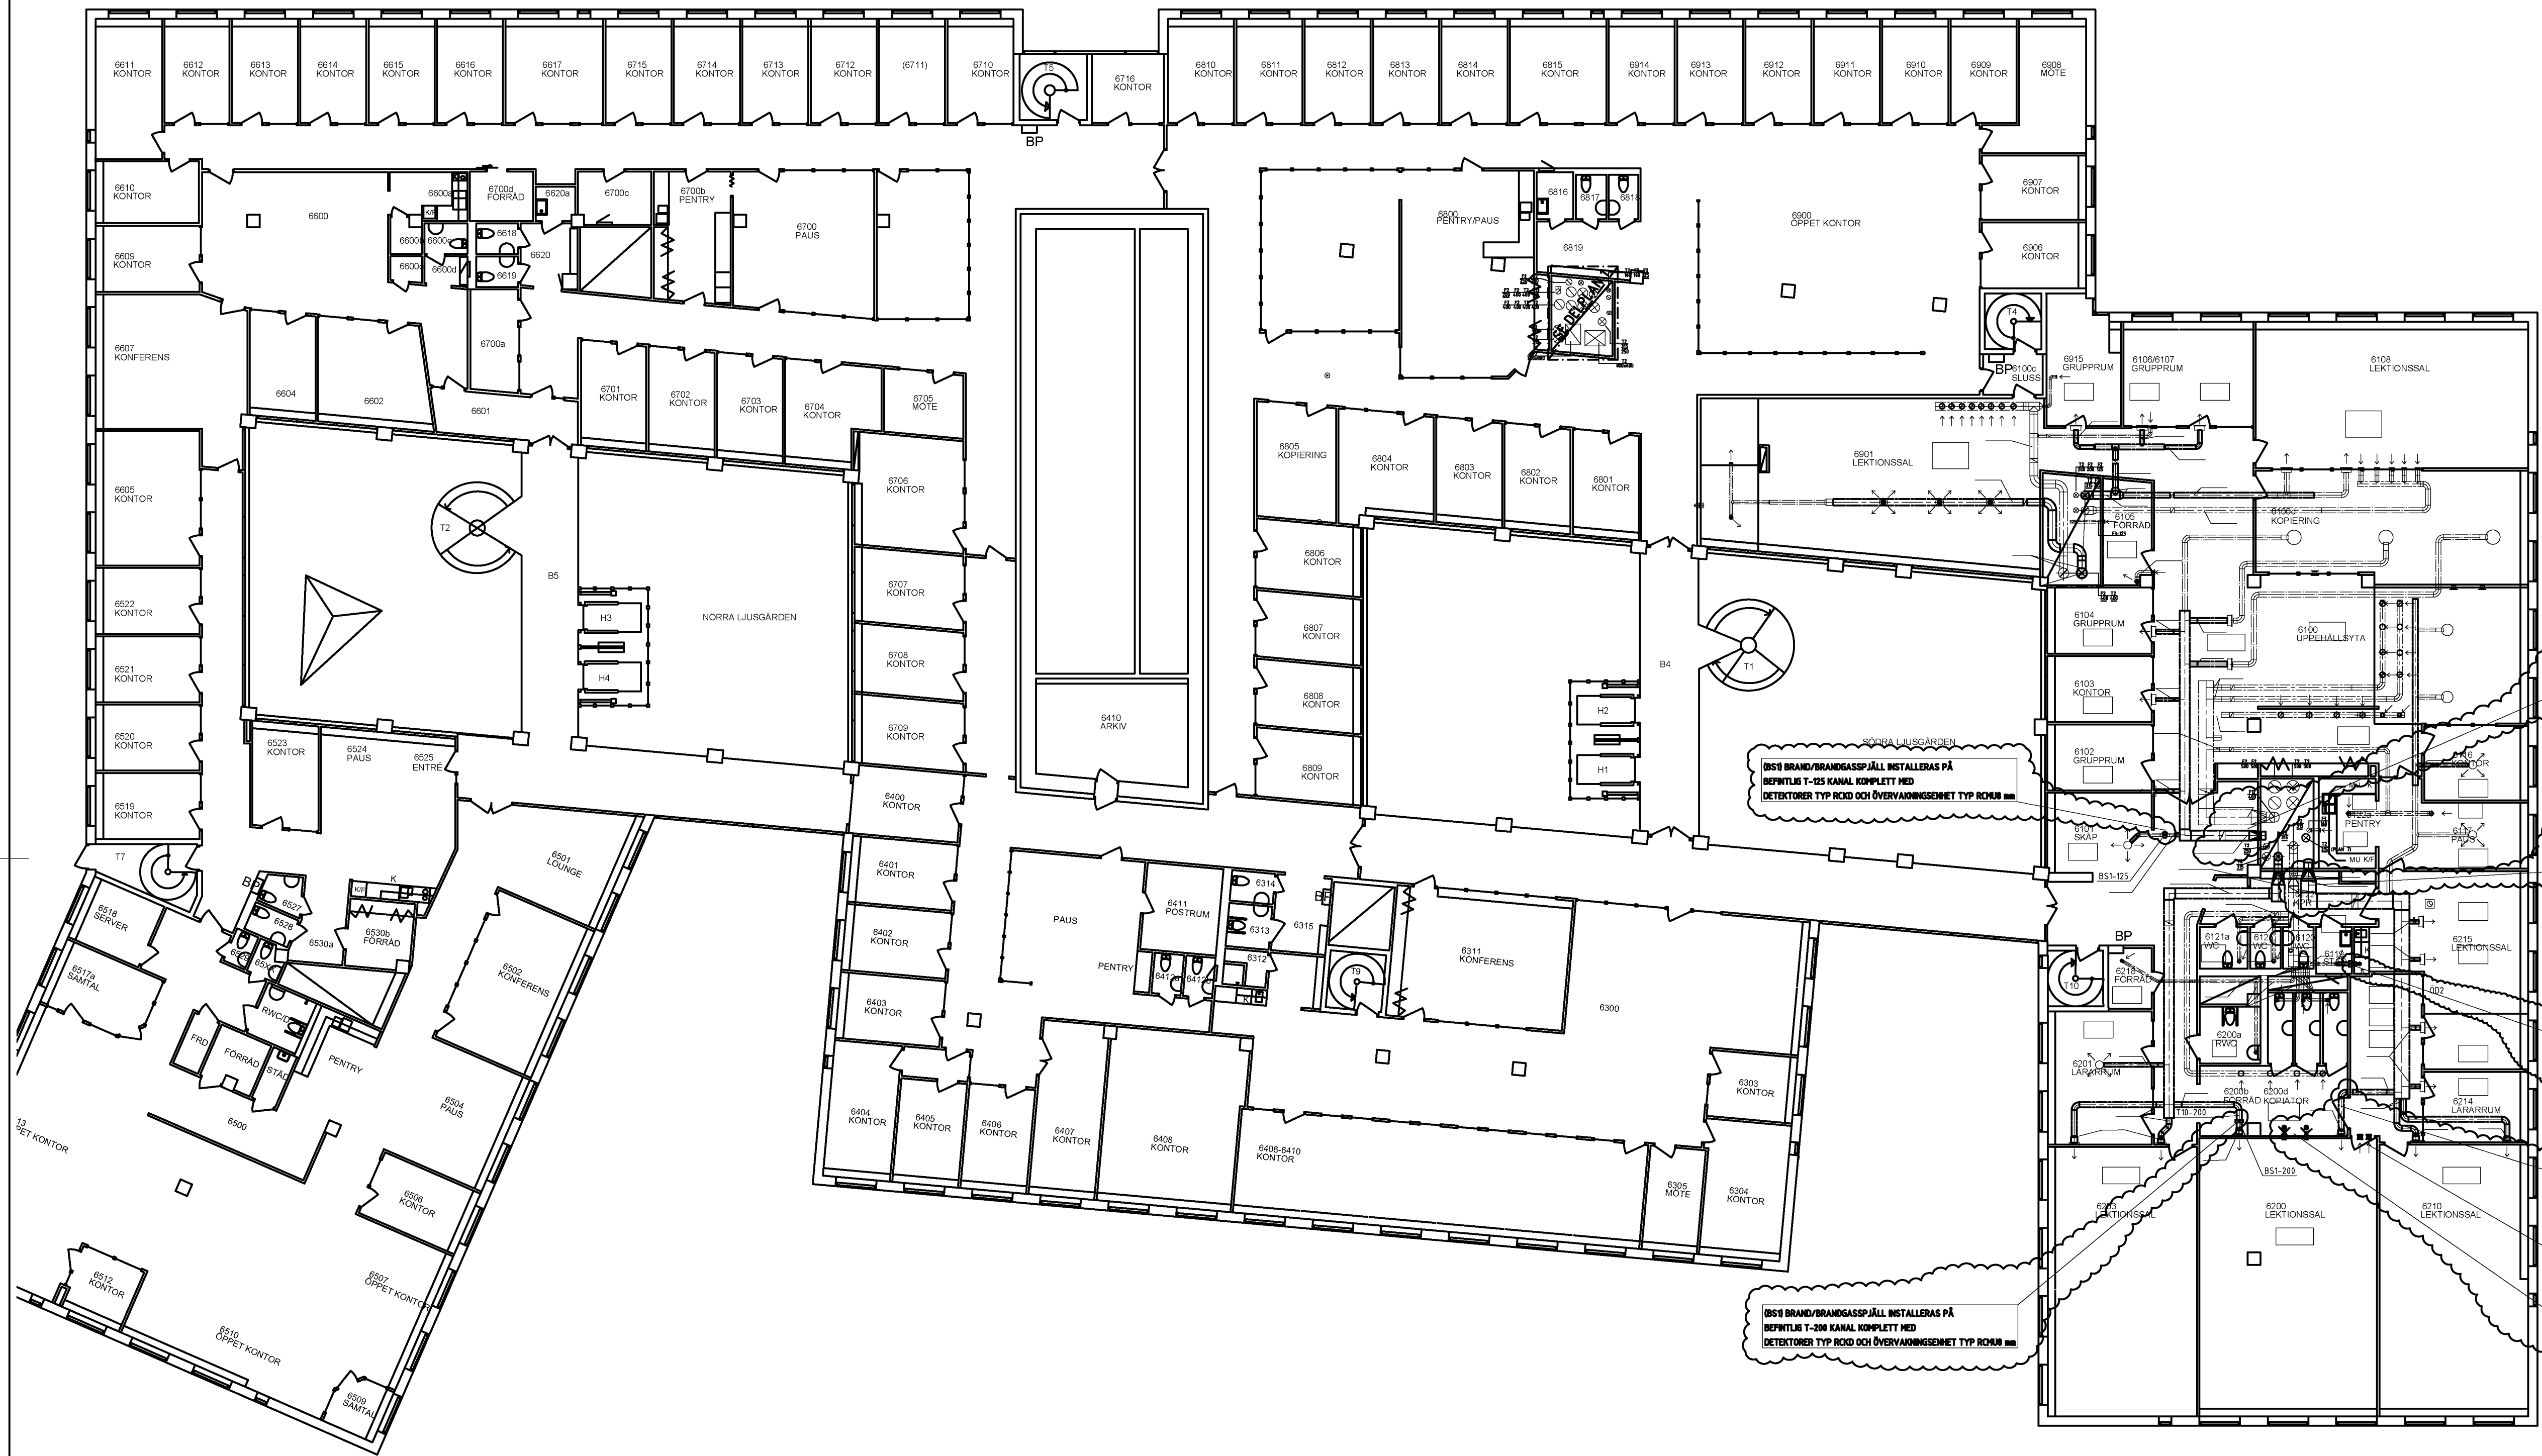

BEFINTLIG KANAL 600x250, 400x200
BRANDISOLERAS ENO FRÅN SCHAKT TILL
BRANDCELLSGRÄNS

BEFINTLIG KANAL 600x200
BRANDISOLERAS ENO I KAPPRUM 6122
FRÅN SCHAKT TILL BRANDCELLSGRÄNS


(BSI) BRAND/BRANDGASSPÄLL INSTALLERAS PÅ
BEFINTLIG F-125 KANAL KOMPLETT MED
DETEKTORER TYP RCD OCH ÖVERVAKNINGSENET TYP RCDH mm

BEFINTLIG KANAL T-200
BRANDISOLERAS ENO I UTRYMME 6200H

2x001-160 INSTALLERAS
ÖVER DÖRR
2x00 DEMONTERAS
OCH HÅL BRANDTÄTAS

(BSI) BRAND/BRANDGASSPÄLL INSTALLERAS PÅ
BEFINTLIG T-200 KANAL KOMPLETT MED
DETEKTORER TYP RCD OCH ÖVERVAKNINGSENET TYP RCDH mm

(BSI) BRAND/BRANDGASSPÄLL INSTALLERAS PÅ
BEFINTLIG T-125 KANAL KOMPLETT MED
DETEKTORER TYP RCD OCH ÖVERVAKNINGSENET TYP RCDH mm

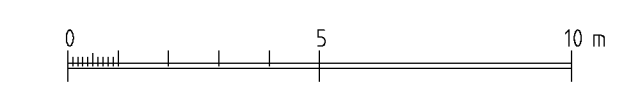

BYGGHANDLING		KV GÖTA ARK 18, STOCKHOLM	
PLAN 6, VÅNING 2 TRAPPOR		SKALA 1:150 A1	
RITAD/KONSTR AV JE/PW	UPPDAGAR 4.0218	KOD/TYP/POS	RITNINGNUMMER V-57.1-060
ORT/DATUM Saltsjö-böo, 20210825			ANDR BET