


A5	1	ÄNDRING TAKFÖNSTER	2021-09-15	
A4	1	ÄNDRING TAK VID ALTANER	2021-09-15	
A3	1	ÄNDRING TAKKUPOR	2021-09-13	
A2	1	ÄNDRING PLANLÖSNING LGH 2	2021-09-13	
A1	1	ÄNDRING PLANLÖSNING LGH 1	2021-09-13	
BET	ANT	ÄNDRING AVSER	DATUM	Sign.

## BYGGLOVSHANDLING

# PIPLÄRKAN 11

		JUNGQVIST ARKITEKTER KB BÄLTGAT 1 114 59 STHLM TEL 070-4148125, E-MAIL FREDRIK@JUNGQVISTARCHITECTS.COM	
UPPDRAAG NR	RITAD AV	HANDLÄGGARE	
#Pln		FJ	
DATUM	ANSVARIG		
21-09-15	FREDRIK JUNGQVIST		
PIPLÄRKAN 11			
INREDNING AV VIND TILL 2 LGH			
SKALA A3	NUMMER		BET
1:100	A-40-1-106		A

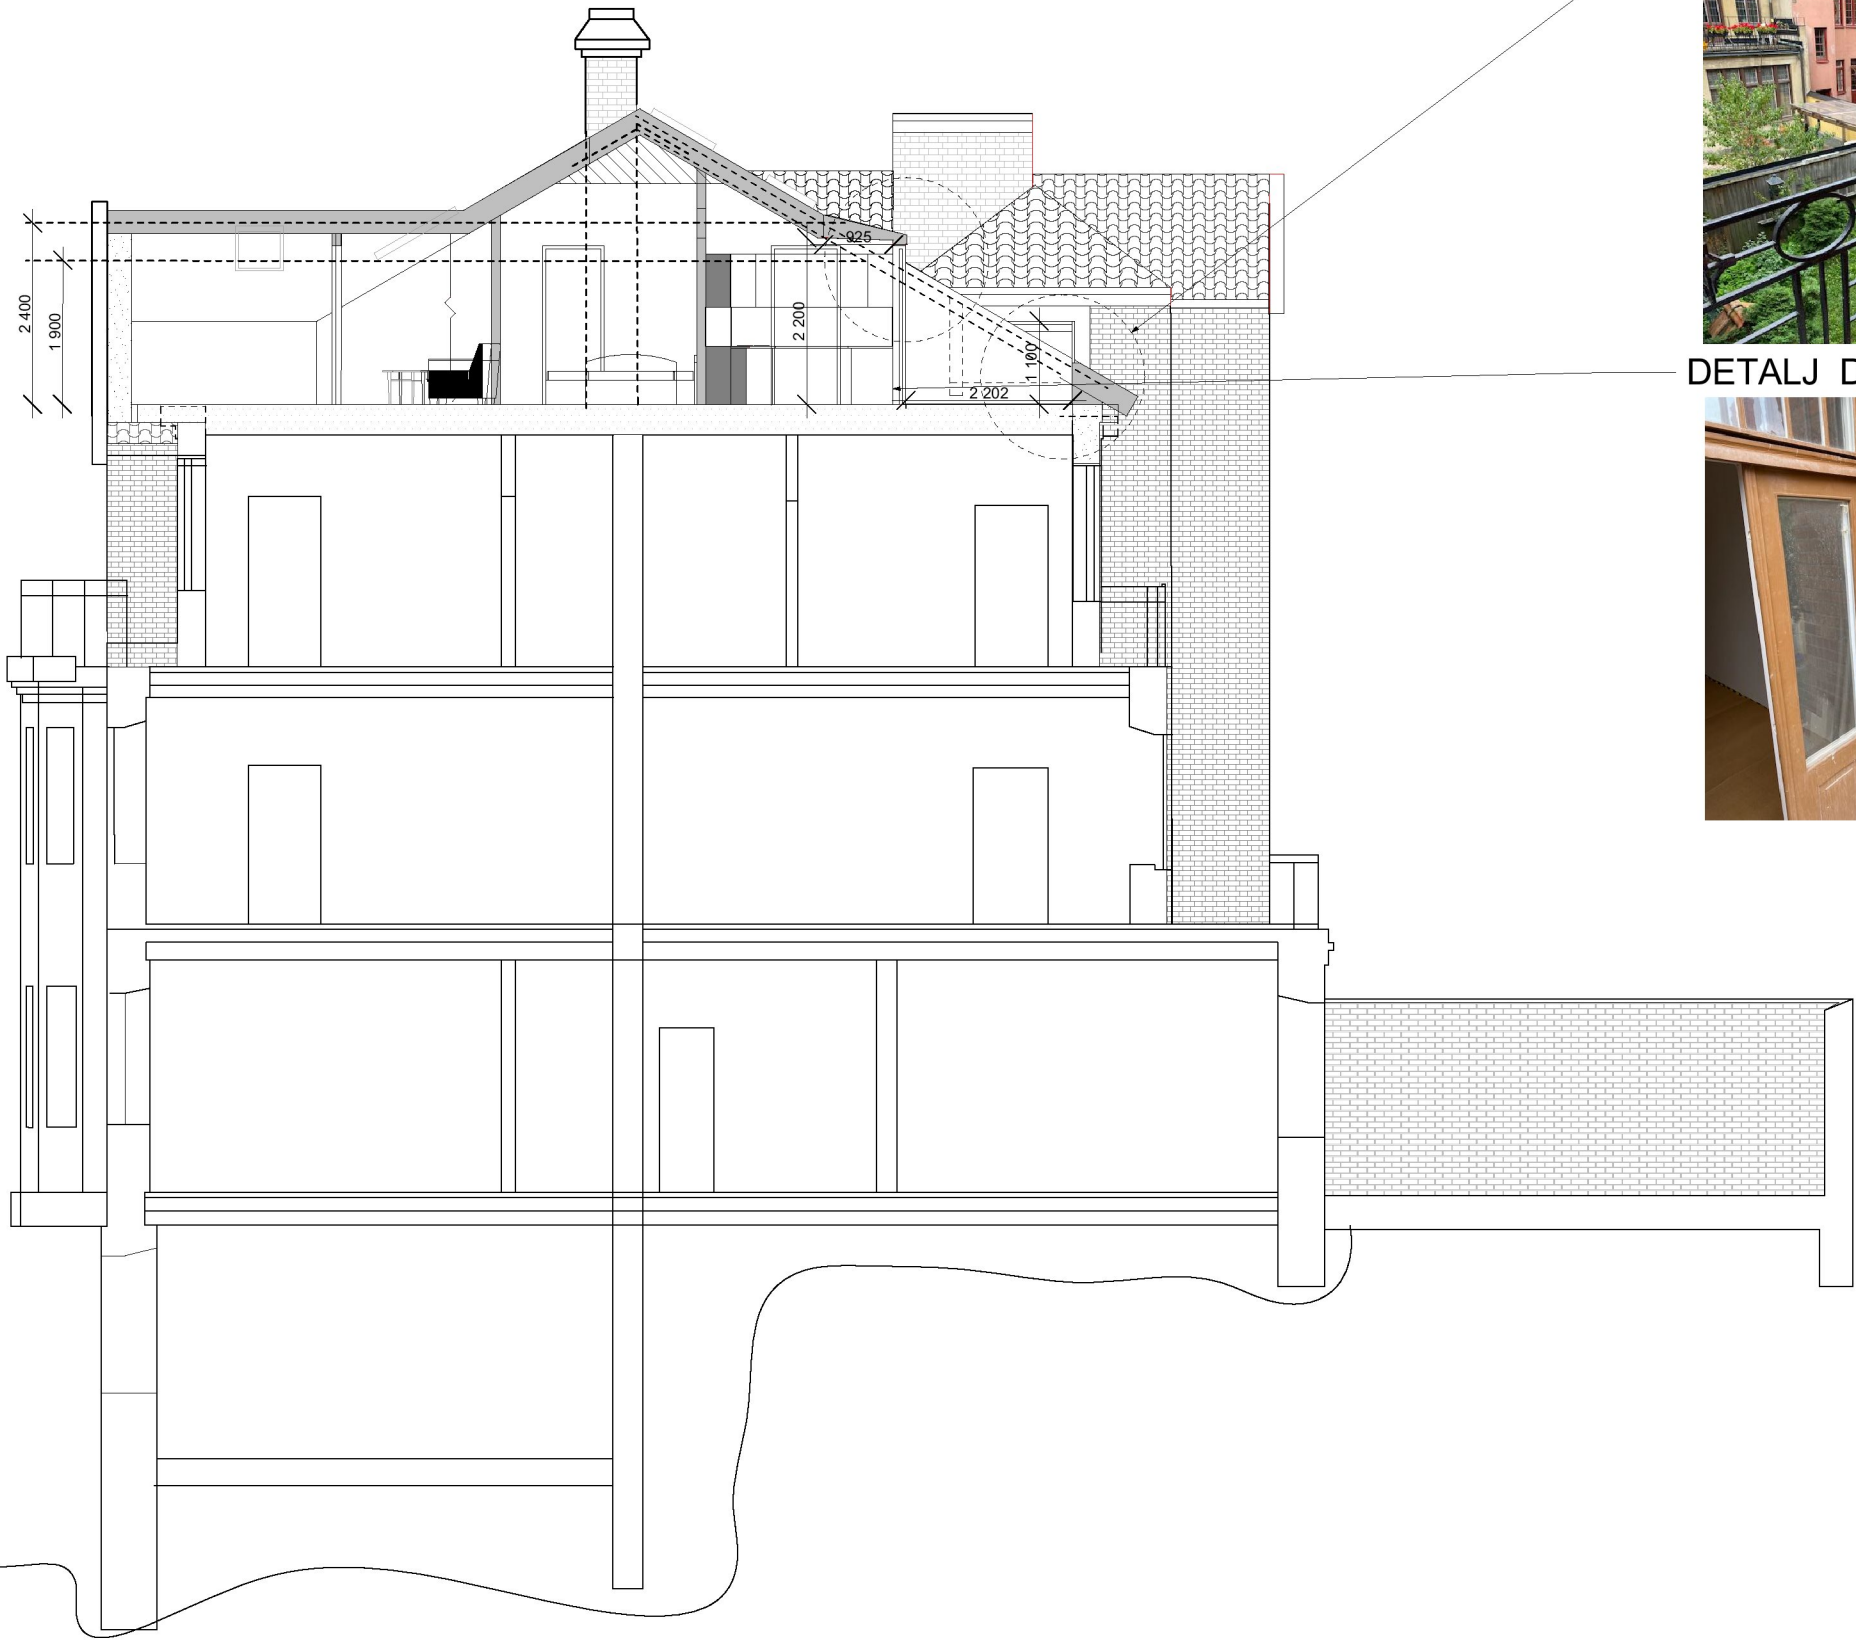

DETALJ RÄCKE ALTAN



NCS S5050-Y70R  
PLÅTFÄRG  
PLÅTNINGSDETALJER,  
JÄRNOXIDSVART  
LINOLJEFÄRG RÄCKE

DETALJ DÖRR ALTAN



NCS S3520-Y20R  
SNICKERIFÄRG  
ALTANDÖRRPARTI  
TRÄ -DETALJER

A5	1	ÄNDRING TAKFÖNSTER	2021-09-15	
A4	1	ÄNDRING TAK VID ALTANER	2021-09-15	
A3	1	ÄNDRING TAKKUPOR	2021-09-13	
A2	1	ÄNDRING PLANLÖSNING LGH 2	2021-09-13	
A1	1	ÄNDRING PLANLÖSNING LGH 1	2021-09-13	
BET	ANT	ÄNDRING AVSER	DATUM	Sign.


BYGGLOVSHANDLING

PIPLÄRKAN 11


		JUNGQVIST ARKITEKTER KB BÄLTGAT 1 114 59 STHLM TEL 070-4148125, E-MAIL FREDRIK@JUNGQVISTARCHITECTS.COM	
UPPDRAG NR		RITAD AV	HANDLÄGGARE
#PIn			FJ
DATUM		ANSVARIG	
21-09-15		FREDRIK JUNGQVIST	
PIPLÄRKAN 11			
INREDNING AV VIND TILL 2 LGH			
SKALA A3		NUMMER	BET
1:100, 1:3,48, 1:4,04		A-40-2-103	A

Sektion B5  
1:100



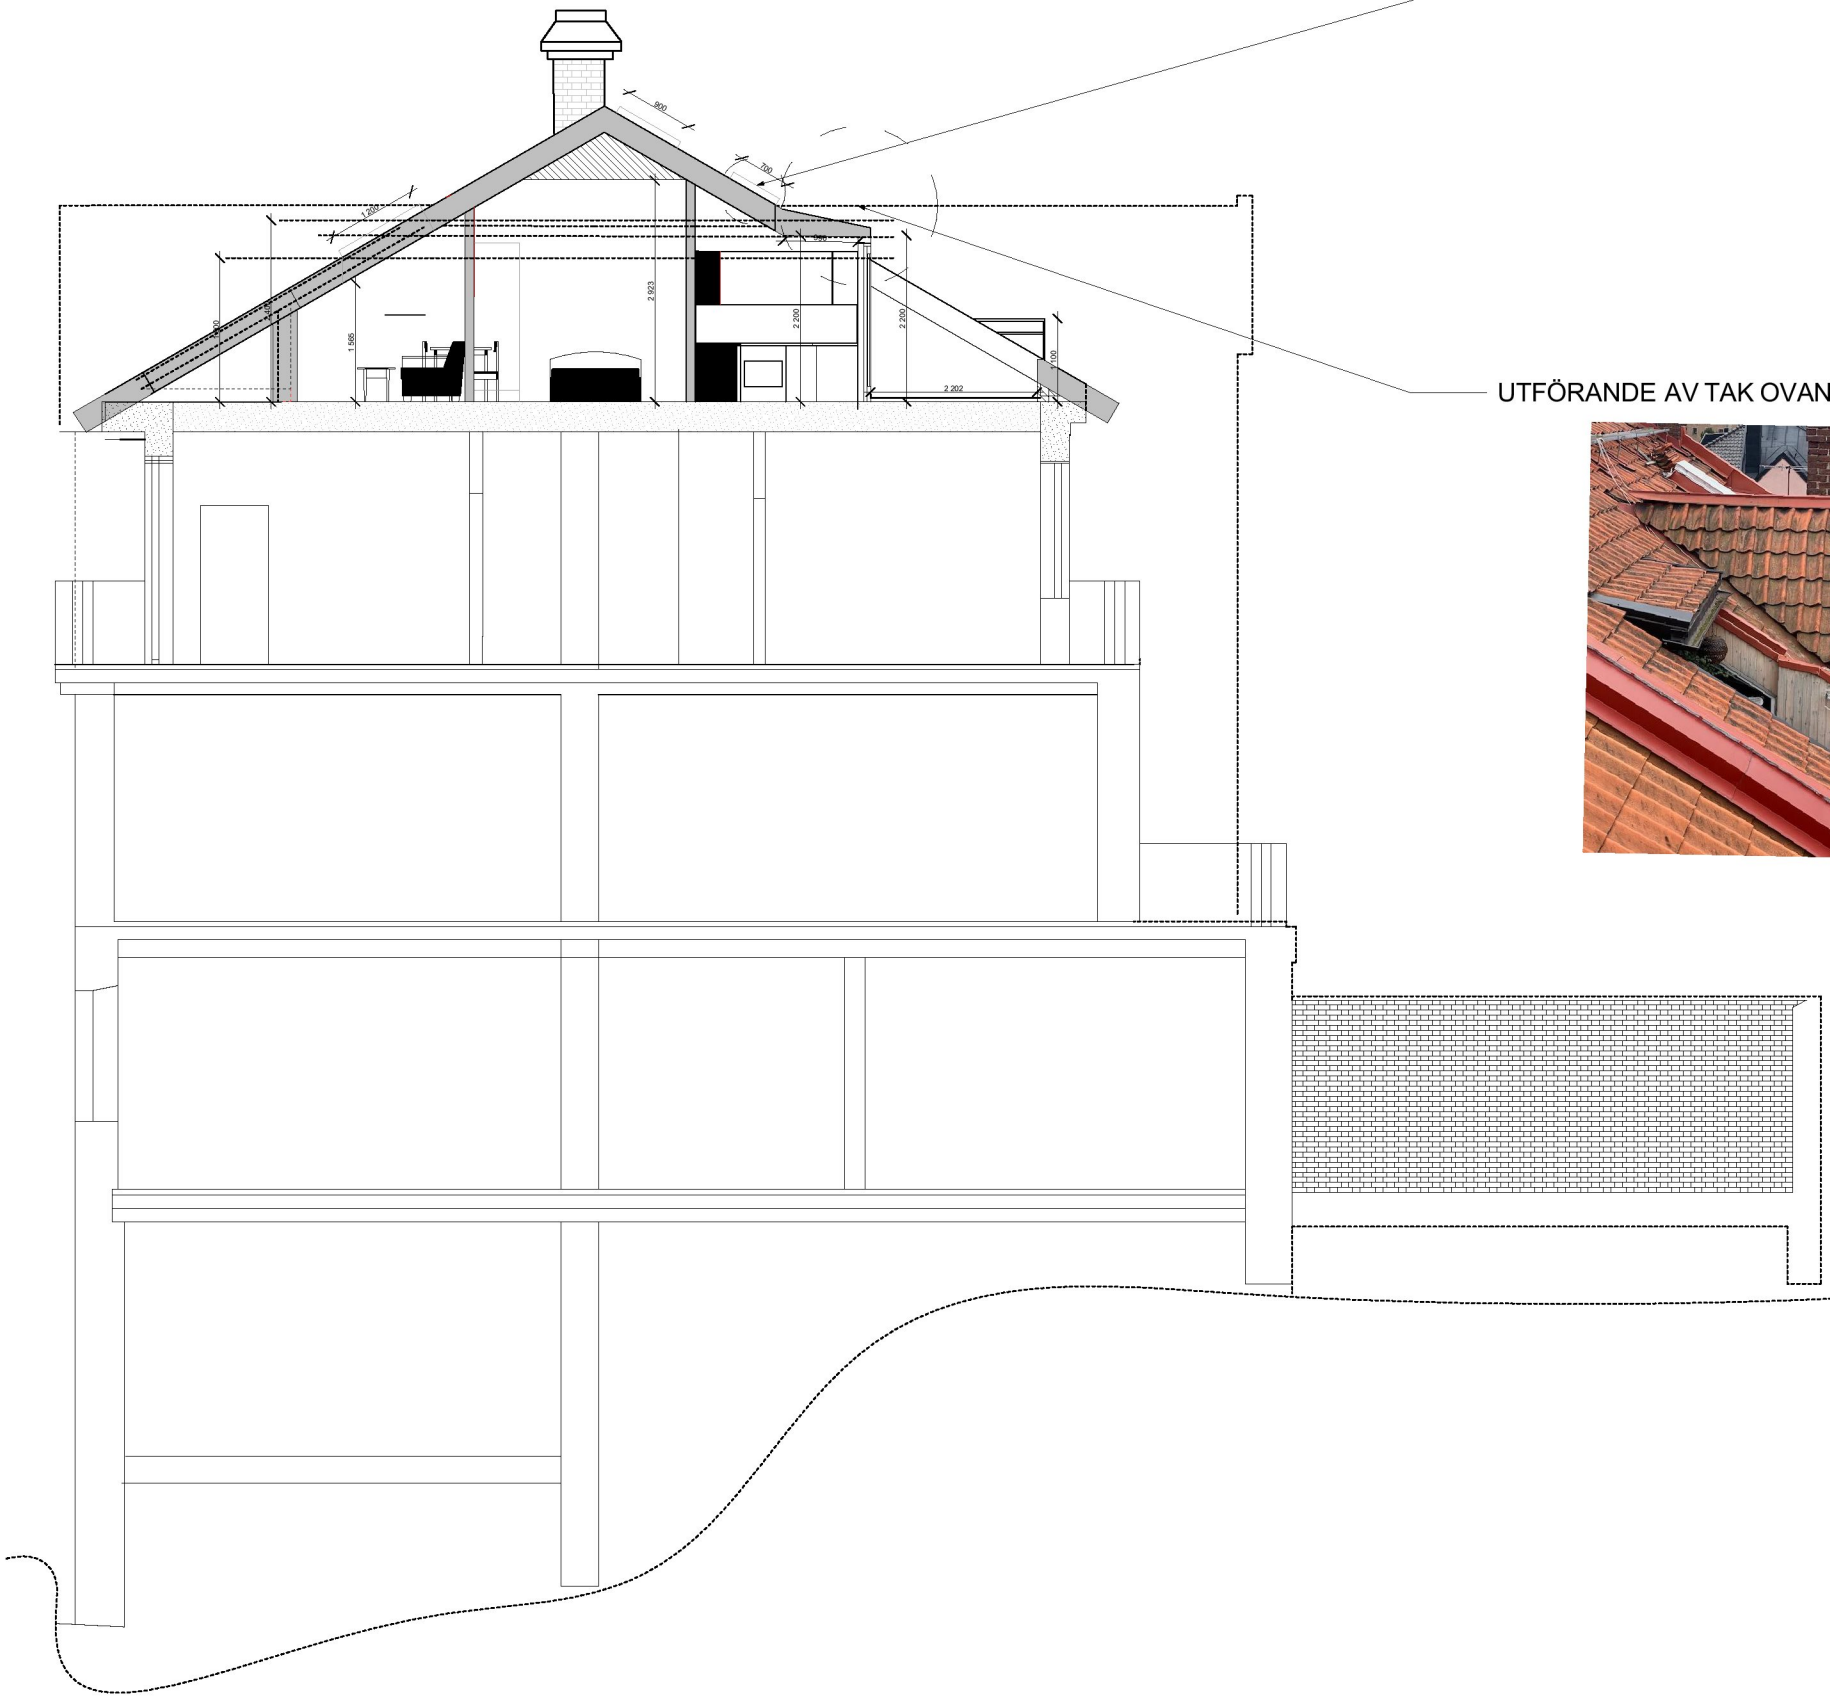

UTFÖRANDE AV TAKFÖNSTER LIKA BEF.

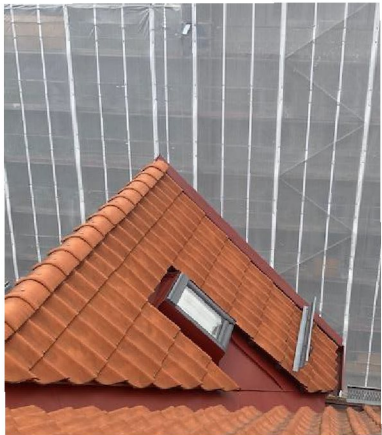

UTFÖRANDE AV TAK OVAN FÖNSTERPARTI LIKA TVILLINGHUS



KONTROLL AV PLACERING AV TAKFÖNSTER, FLACKT TAK GER LITEN VISUELL KONTAKT



A5	1	ÄNDRING TAKFÖNSTER	2021-09-15	
A4	1	ÄNDRING TAK VID ALTANER	2021-09-15	
A3	1	ÄNDRING TAKKUPOR	2021-09-13	
A2	1	ÄNDRING PLANLÖSNING LGH 2	2021-09-13	
A1	1	ÄNDRING PLANLÖSNING LGH 1	2021-09-13	
BET	ANT	ÄNDRING AVSER	DATUM	Sign.

BYGGLOVSHANDLING

PIPLÄRKAN 11


<div>JUNGQVIST ARKITEKTER</div> <div>www.jungqvistarkitekter.com</div>		<div>JUNGQVIST ARKITEKTER KB</div> <div>BÄLTGAT 1 114 59 STHLM</div> <div>TEL 070-4148125,</div> <div>E-MAIL</div> <div>FREDRIK@JUNGQVISTARCHITECTS.COM</div>	
UPPDRAG NR	RITAD AV	HANDLÄGGARE	
#PIn		FJ	
DATUM	ANSVARIG		
21-09-15	FREDRIK JUNGQVIST		
PIPLÄRKAN 11			
INREDNING AV VIND TILL 2 LGH			
SKALA A3	NUMMER	BET	
1:100, 1:2,89, 1:3,00, 1:3,97	A-40-2-104	A	

Sektion B8  
1:100



Fasad A  
1:100

SKALA 1:100

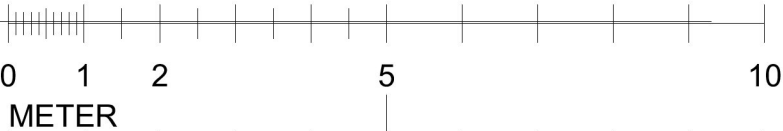

A5	1	ÄNDRING TAKFÖNSTER	2021-09-15	
A4	1	ÄNDRING TAK VID ALTANER	2021-09-15	
A3	1	ÄNDRING TAKKUPOR	2021-09-13	
A2	1	ÄNDRING PLANLÖSNING LGH 2		
A1	1	ÄNDRING PLANLÖSNING LGH 1	2021-09-13	
BET	ANT	ÄNDRING AVSER	DATUM	Sign.

## BYGGLOVSHANDLING

# PIPLÄRKAN 11

<div>JUNGQVIST ARKITEKTER</div> <div>www.jungqvistarkitekter.com</div>		<div>JUNGQVIST ARKITEKTER KB</div> <div>BÄLTGAT 1 114 59 STHLM</div> <div>TEL 070-4148125,</div> <div>E-MAIL</div> <div>FREDRIK@JUNGQVISTARCHITECTS.COM</div>	
UPPDRAG NR	RITAD AV	HANDLÄGGARE	
#PIn		FJ	
DATUM	ANSVARIG		
21-09-15	FREDRIK JUNGQVIST		
PIPLÄRKAN 11			
INREDNING AV VIND TILL 2 LGH			
SKALA A3	NUMMER		BET
1:100	A-40-3-101		A





Fasad B  
1:100

SKALA 1:100




A5	1	ÄNDRING TAKFÖNSTER	2021-09-15	
A4	1	ÄNDRING TAK VID ALTANER	2021-09-15	
A3	1	ÄNDRING TAKKUPOR	2021-09-13	
A2	1	ÄNDRING PLANLÖSNING LGH 2		
A1	1	ÄNDRING PLANLÖSNING LGH 1	2021-09-13	
BET	ANT	ÄNDRING AVSER	DATUM	Sign.

BYGGLOVSHANDLING

PIPLÄRKAN 11


<div>JUNGQVIST ARKITEKTER</div> <div>www.jungqvistarkitekter.com</div>		<div>JUNGQVIST ARKITEKTER KB</div> <div>BÄLTGAT 1 114 59 STHLM</div> <div>TEL 070-4148125,</div> <div>E-MAIL</div> <div>FREDRIK@JUNGQVISTARCHITECTS.COM</div>	
UPPDRAG NR	RITAD AV	HANDLÄGGARE	
#PIn		FJ	
DATUM	ANSVARIG		
21-09-15	FREDRIK JUNGQVIST		
PIPLÄRKAN 11			
INREDNING AV VIND TILL 2 LGH			
SKALA A3	NUMMER		BET
1:100	A-40-3-102		A



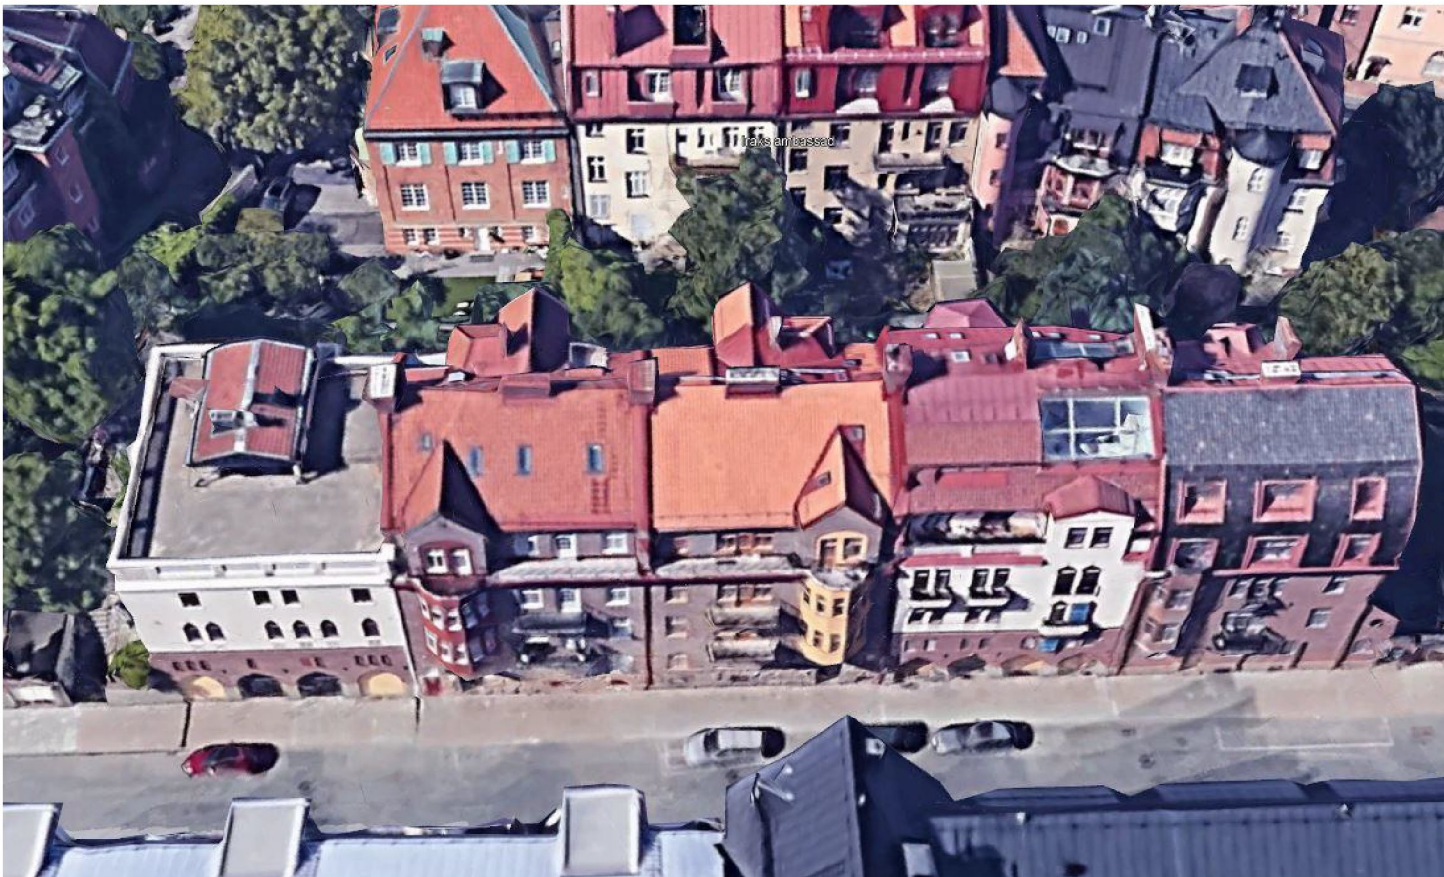


3D VY1 GOOGLE PIPLÄRKAN  
1:1,61

3D VY2 GOOGLE PIPLÄRKAN  
1:1,70

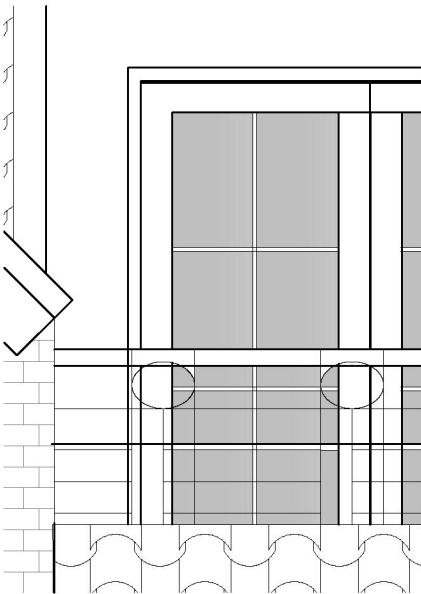

DETALJER RÄCKE ALTAN OCH FÖNSTERDÖRRAR INSPIREARADE AV TRAPPHUSFÖNSTER

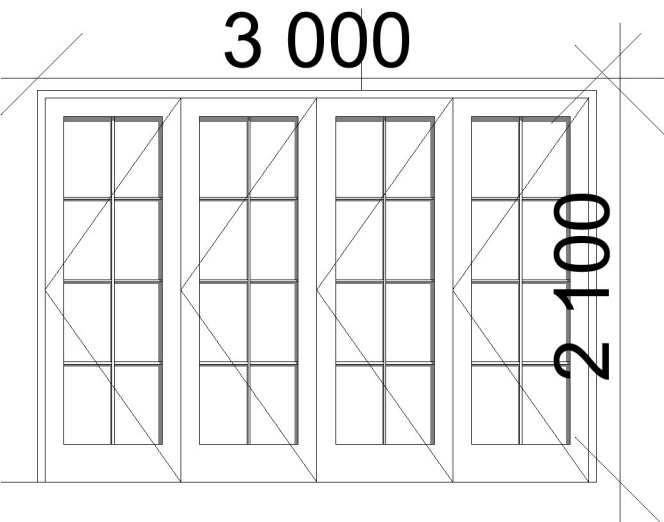


A5	1	ÄNDRING TAKFÖNSTER	2021-09-15	
A4	1	ÄNDRING TAK VID ALTANER	2021-09-15	
A3	1	ÄNDRING TAKKUPOR	2021-09-13	
A2	1	ÄNDRING PLANLÖSNING LGH 2	2021-09-13	
A1	1	ÄNDRING PLANLÖSNING LGH 1	2021-09-13	
BET	ANT	ÄNDRING AVSER	DATUM	Sign.

BYGGLOVSHANDLING

PIPLÄRKAN 11

		JUNGQVIST ARKITEKTER www.jungqvistarkitekter.com	JUNGQVIST ARKITEKTER KB BÄLTGAT 1 114 59 STHLM TEL 070-4148125 E-MAIL FREDRIK@JUNGQVISTARCHITECTS.COM
UPPDRAG NR	#Pln	RITAD AV	HANDLÄGGARE
DATUM	21-09-15	ANSVARIG	FJ
		FREDRIK JUNGQVIST	
PIPLÄRKAN 11			
INREDNING AV VIND TILL 2 LGH			
SKALA A3 1:1,61, 1:1,70, 1:24,06	NUMMER A-41-2	BET A	



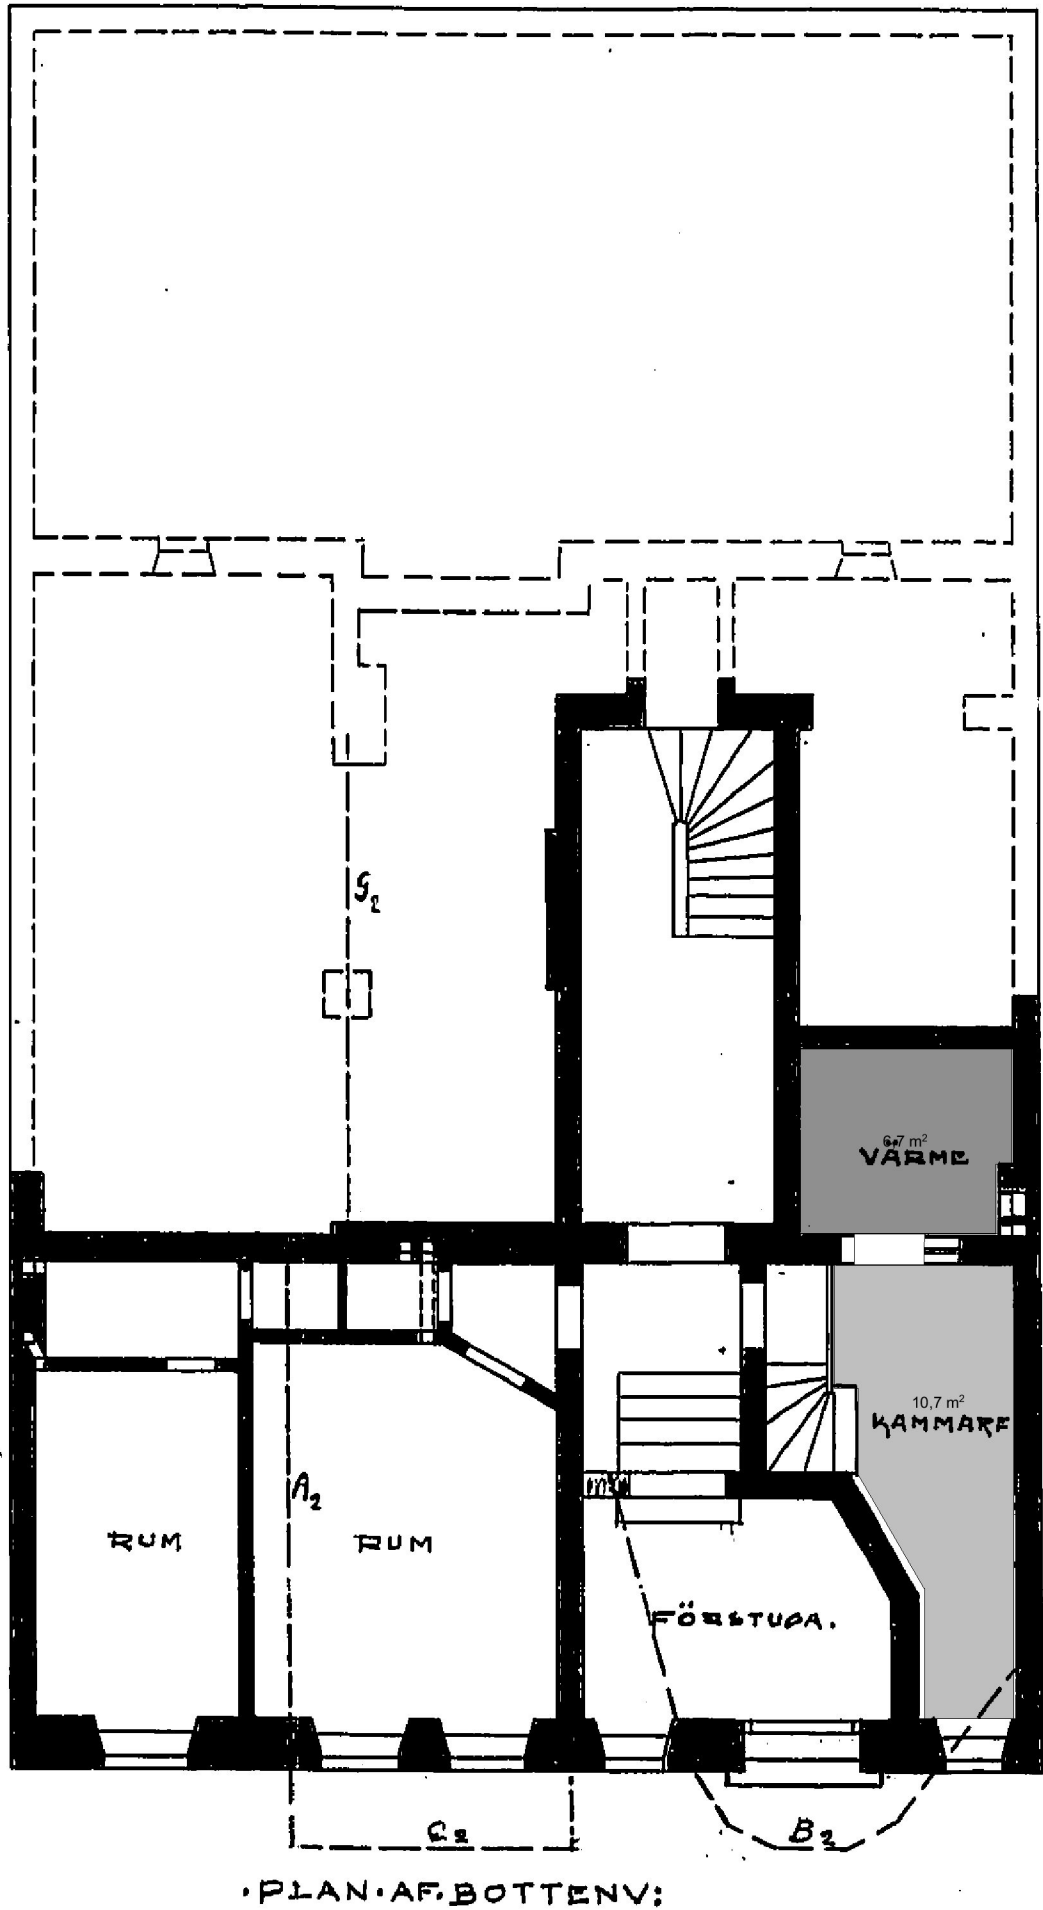

REDOVISNING AV FÖRRÅD FÖR 6 MINDRE 1-2 PERSONER LGH  
PIPLÄRKAN 11ÖVRIGA 2 FÖRRÅD INOM LÄGENHETEN

FÖRRÅD 3 LGH

FÖRRÅD 3 LGH

A5	1	ÄNDRING TAKFÖNSTER	2021-09-15	
A4	1	ÄNDRING TAK VID ALTANER	2021-09-15	
A3	1	ÄNDRING TAKKUPOR	2021-09-13	
A2	1	ÄNDRING PLANLÖSNING LGH 2	2021-09-13	
A1	1	ÄNDRING PLANLÖSNING LGH 1	2021-09-13	
BET	ANT	ÄNDRING AVSER	DATUM	Sign.
BYGGLOVSHANDLING				
PIPLÄRKAN 11				
		<div>JUNGQVIST ARKITEKTER</div>	<div>JUNGQVIST ARKITEKTER KB</div> <div>BÄLTGAT 1 114 59 STHLM</div> <div>TEL 070-4148125,</div> <div>E-MAIL</div> <div>FREDRIK@JUNGQVISTARCHITECTS.COM</div>	
UPPDRAG NR		RITAD AV	HANDLÄGGARE	
#Pln			FJ	
DATUM		ANSVARIG		
21-09-15		FREDRIK JUNGQVIST		
PIPLÄRKAN 11				
INREDNING AV VIND TILL 2 LGH				
SKALA A3		NUMMER		BET
1:100		A-49-2		A