


1

BALKONG PLAN

1 : 20

#### ARBETSBESKRIVNING BALKONGER BÖP4 OCH BÖP5 (4 ST)

- ÖVERGOLV OCH Fyllning tas bort för montering stålbalkar.
- HEA-BALK MONTERAS MED EN DJUPARE OCH STÖRRE SLITS FÖR ATT MÖJLIGGÖRA MONTAGE. UPPLAG ENLIGT DETALJ: 5 / K--20-6-0000001
- BJÄLKLAG STÄMPAS OCH UTKRAGANDE IPE-BALKAR MONTERAS MED UPPLAG PÅ TEGELVÄGG ENLIGT DETALJ: 4 / K--20-6-0000030 ENDAST EN HÅLTAGNING FÅR GÖRAS I TAGET OCH BALK KRINGGJUTS INNAN NÄSTA HÅLTAGNING PÅBÖRJAS. BALKMONTAGE OCH KRINGGJUTNING MÅSTE SLUTFÖRAS INNAN HÅLTAGNING PÅBÖRJAS PÅ ANNAT PLAN.
- FRÄMRE STÅLBALK MONTERAS MOT GATA ENLIGT DETALJ: 4 / K--24-6-0000009
- DUBB MONTERAS PÅ EN AV STÅLBALKARNA ENLIGT DETALJ: 5 / K--20-6-0000030 OCH ARMERING MONTERAS.
- BALKONGPLATTA GJUTS.

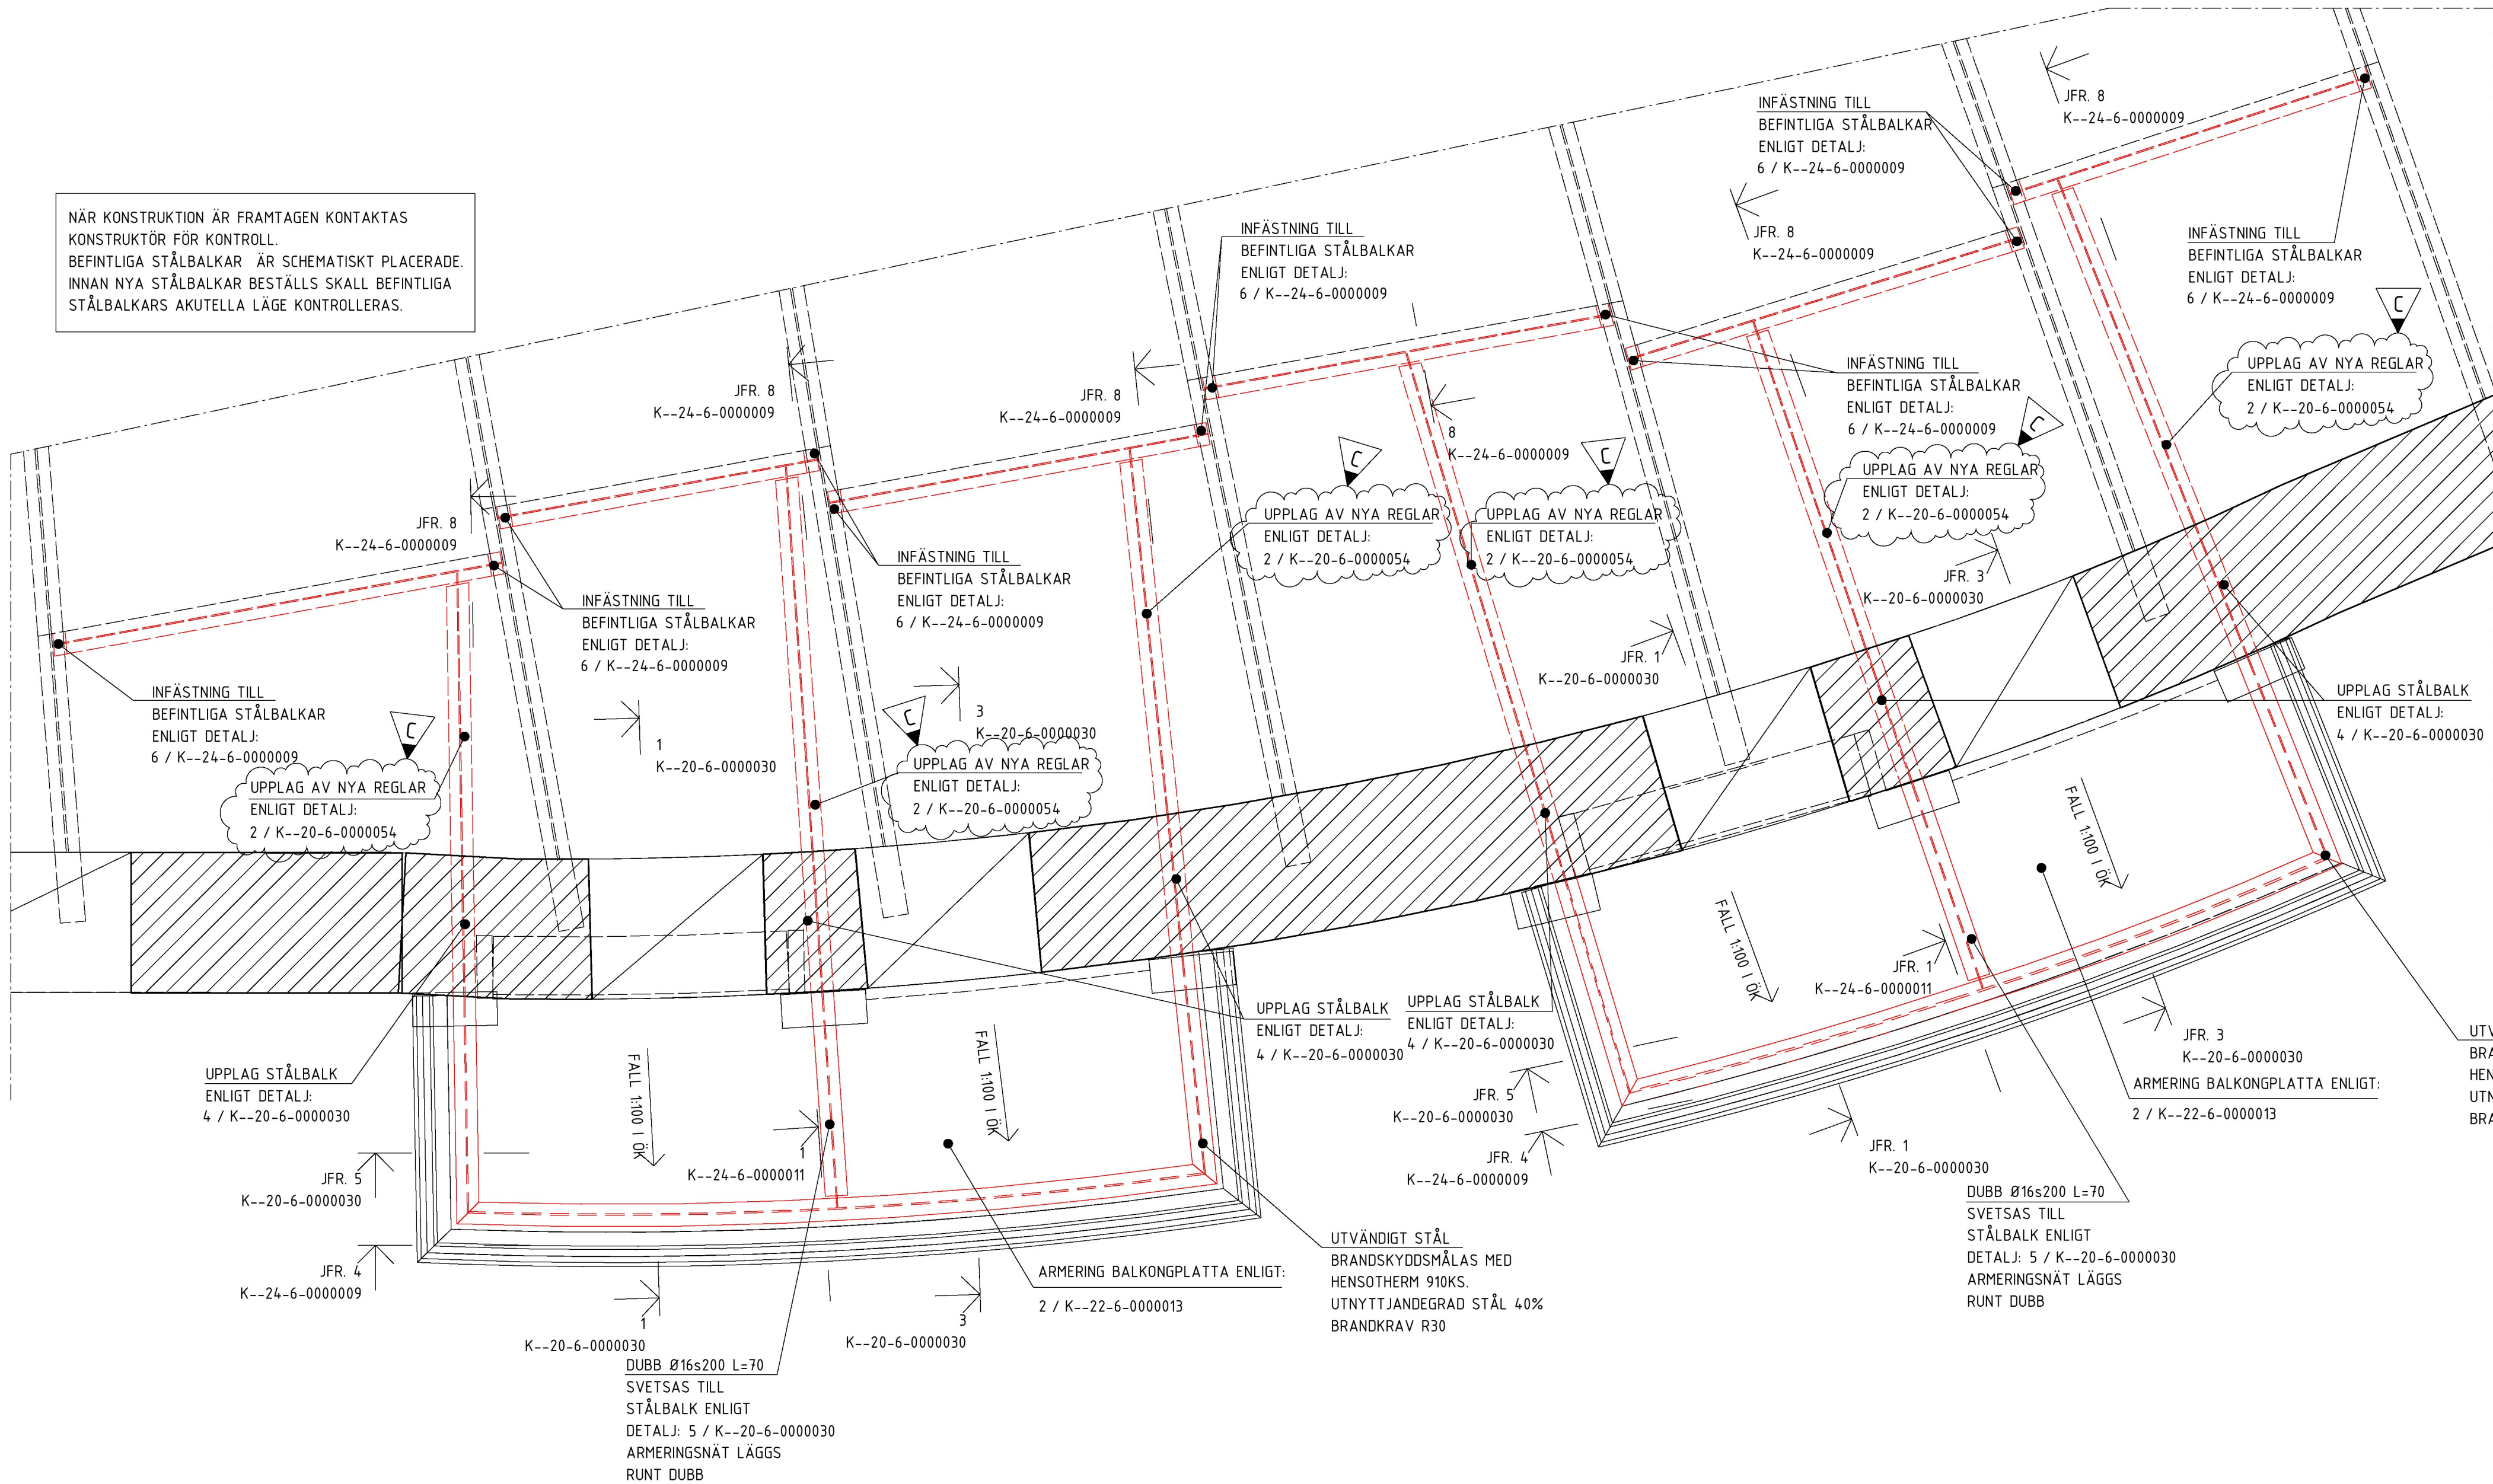

2

BALKONG PLAN BÖP3

1 : 20

#### ARBETSBESKRIVNING BALKONGER BÖP3 (2 ST)

- ÖVERGOLV OCH Fyllning tas bort för montering stålbalkar.
- IPE-BALKAR MONTERAS TILL BEFINTLIGA STÅLBALKAR ENLIGT DETALJ: 6 / K--24-6-0000009
- BJÄLKLAG STÄMPAS OCH UTKRAGANDE IPE-BALKAR MONTERAS MED UPPLAG PÅ TEGELVÄGG ENLIGT DETALJ: 4 / K--20-6-0000030 BJÄLKLAG LÄGGS UPP PÅ STÅLBALKAR ENLIGT DETALJ: 3 / K--24-6-0000009 ENDAST EN HÅLTAGNING FÅR GÖRAS I TAGET OCH BALK KRINGGJUTS INNAN NÄSTA HÅLTAGNING PÅBÖRJAS.
- FRÄMRE STÅLBALK MONTERAS MOT GATA ENLIGT DETALJ: 4 / K--24-6-0000009
- DUBB MONTERAS PÅ DEN MITTERSTA STÅLBALKEN ENLIGT DETALJ: 5 / K--20-6-0000030 OCH ARMERING MONTERAS.
- BALKONGPLATTA GJUTS.

## FÖRKLARINGAR

RITNINGEN ÄR UPPRÄTTAD UTIFRÅN STUDIER AV ÄLDRE RITNINGAR SAMT UPPMÄTNINGAR PÅ PLATS AVVIKELSER KAN FÖREKOMMA.

## FÖRESKRIFTER

DÅR ANNAT EJ ANGES SE:  
ALLMÄNNA FÖRESKRIFTER K--20-0-0000000&K--20-0-0000001

MÅTT ÄR NOMINELLA OCH SKALL KONTROLLERAS PÅ PLATS

## HÄNVISNINGAR

YVT/VT SE: K--20-0-0000002  
BGT SE: K--20-0-0000003  
GT SE: K--20-0-0000004  
TT/BTT SE: K--20-0-0000005  
ARMERINGSSPEC. SE: AF-XX


EJ BYGGHANDLING

ENDA ST DELENTREPRENADER SOM SKICKATS I BYGGHANDLINGS-PM GÄLLER SOM BYGGHANDLING, GÄLLER BÅDE I MODELL OCH PÅ RITNING.

C	DE03,04,06,11,12,16,26,53,56-K-PM06	2021-07-02	MR
B	DE03,04,06,11,12,13,16,26,49,52,56-K-PM02	2020-11-10	EE
A	DE03,04,12,13-K-PM01	2020-10-16	EE
BET	ÄNDRING AVSER	DATUM	SIGN

## BYGGHANDLING

# VASAKRONAN

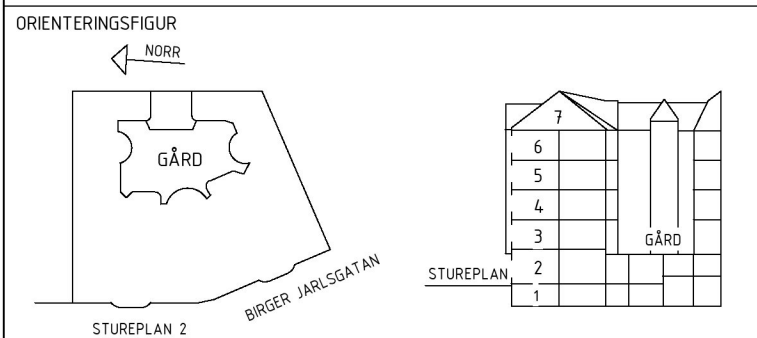

VASAKRONANS PROJEKTNUMMER	SPERLINGENS BACKE 45
1411900007	KONTORSFASTIGHET
A	WINGÅRDH ARKITEKTKONTOR AB T: 010-788 10 00
BR	BRIAB T: 08-410 102 50
E	TYRÉNS AB T: 010-452 20 00
(K)	LOOSTRÖM T: 08-755 11 60
SP	CONVISE STOCKHOLM AB T: 08-400 297 50
S	ÄF-INFRASTRUCTURE AB T: 010-505 00 00
V	ÄF-INFRASTRUCTURE AB T: 010-505 00 00
W	ÄF-INFRASTRUCTURE AB T: 010-505 00 00
-	- T:
C	SWECO T: 08-695 60 00
INÖFVÄNDE DELENTREPRENADER DE04, DE16,	
UPPRÖRAD NR 2018094	RITAD/KONSTR AV MR
DATUM 2020-10-02	ANSVARIG P. KÄLLERED
	HANDLÄGGARE E. EHRENBORG
	FASTIGHET/KST 14119
	BYGGNAD 001

## DETALJER BALKONGER

SKALA	NUMMER	REV
1:50	K--20-6-0000029	C

ORIGINALFORMAT: A1

