




1 BEFINTLIGT UTSEENDE HUVUDENTRE -SETT FRÅN GATA 1 : 20

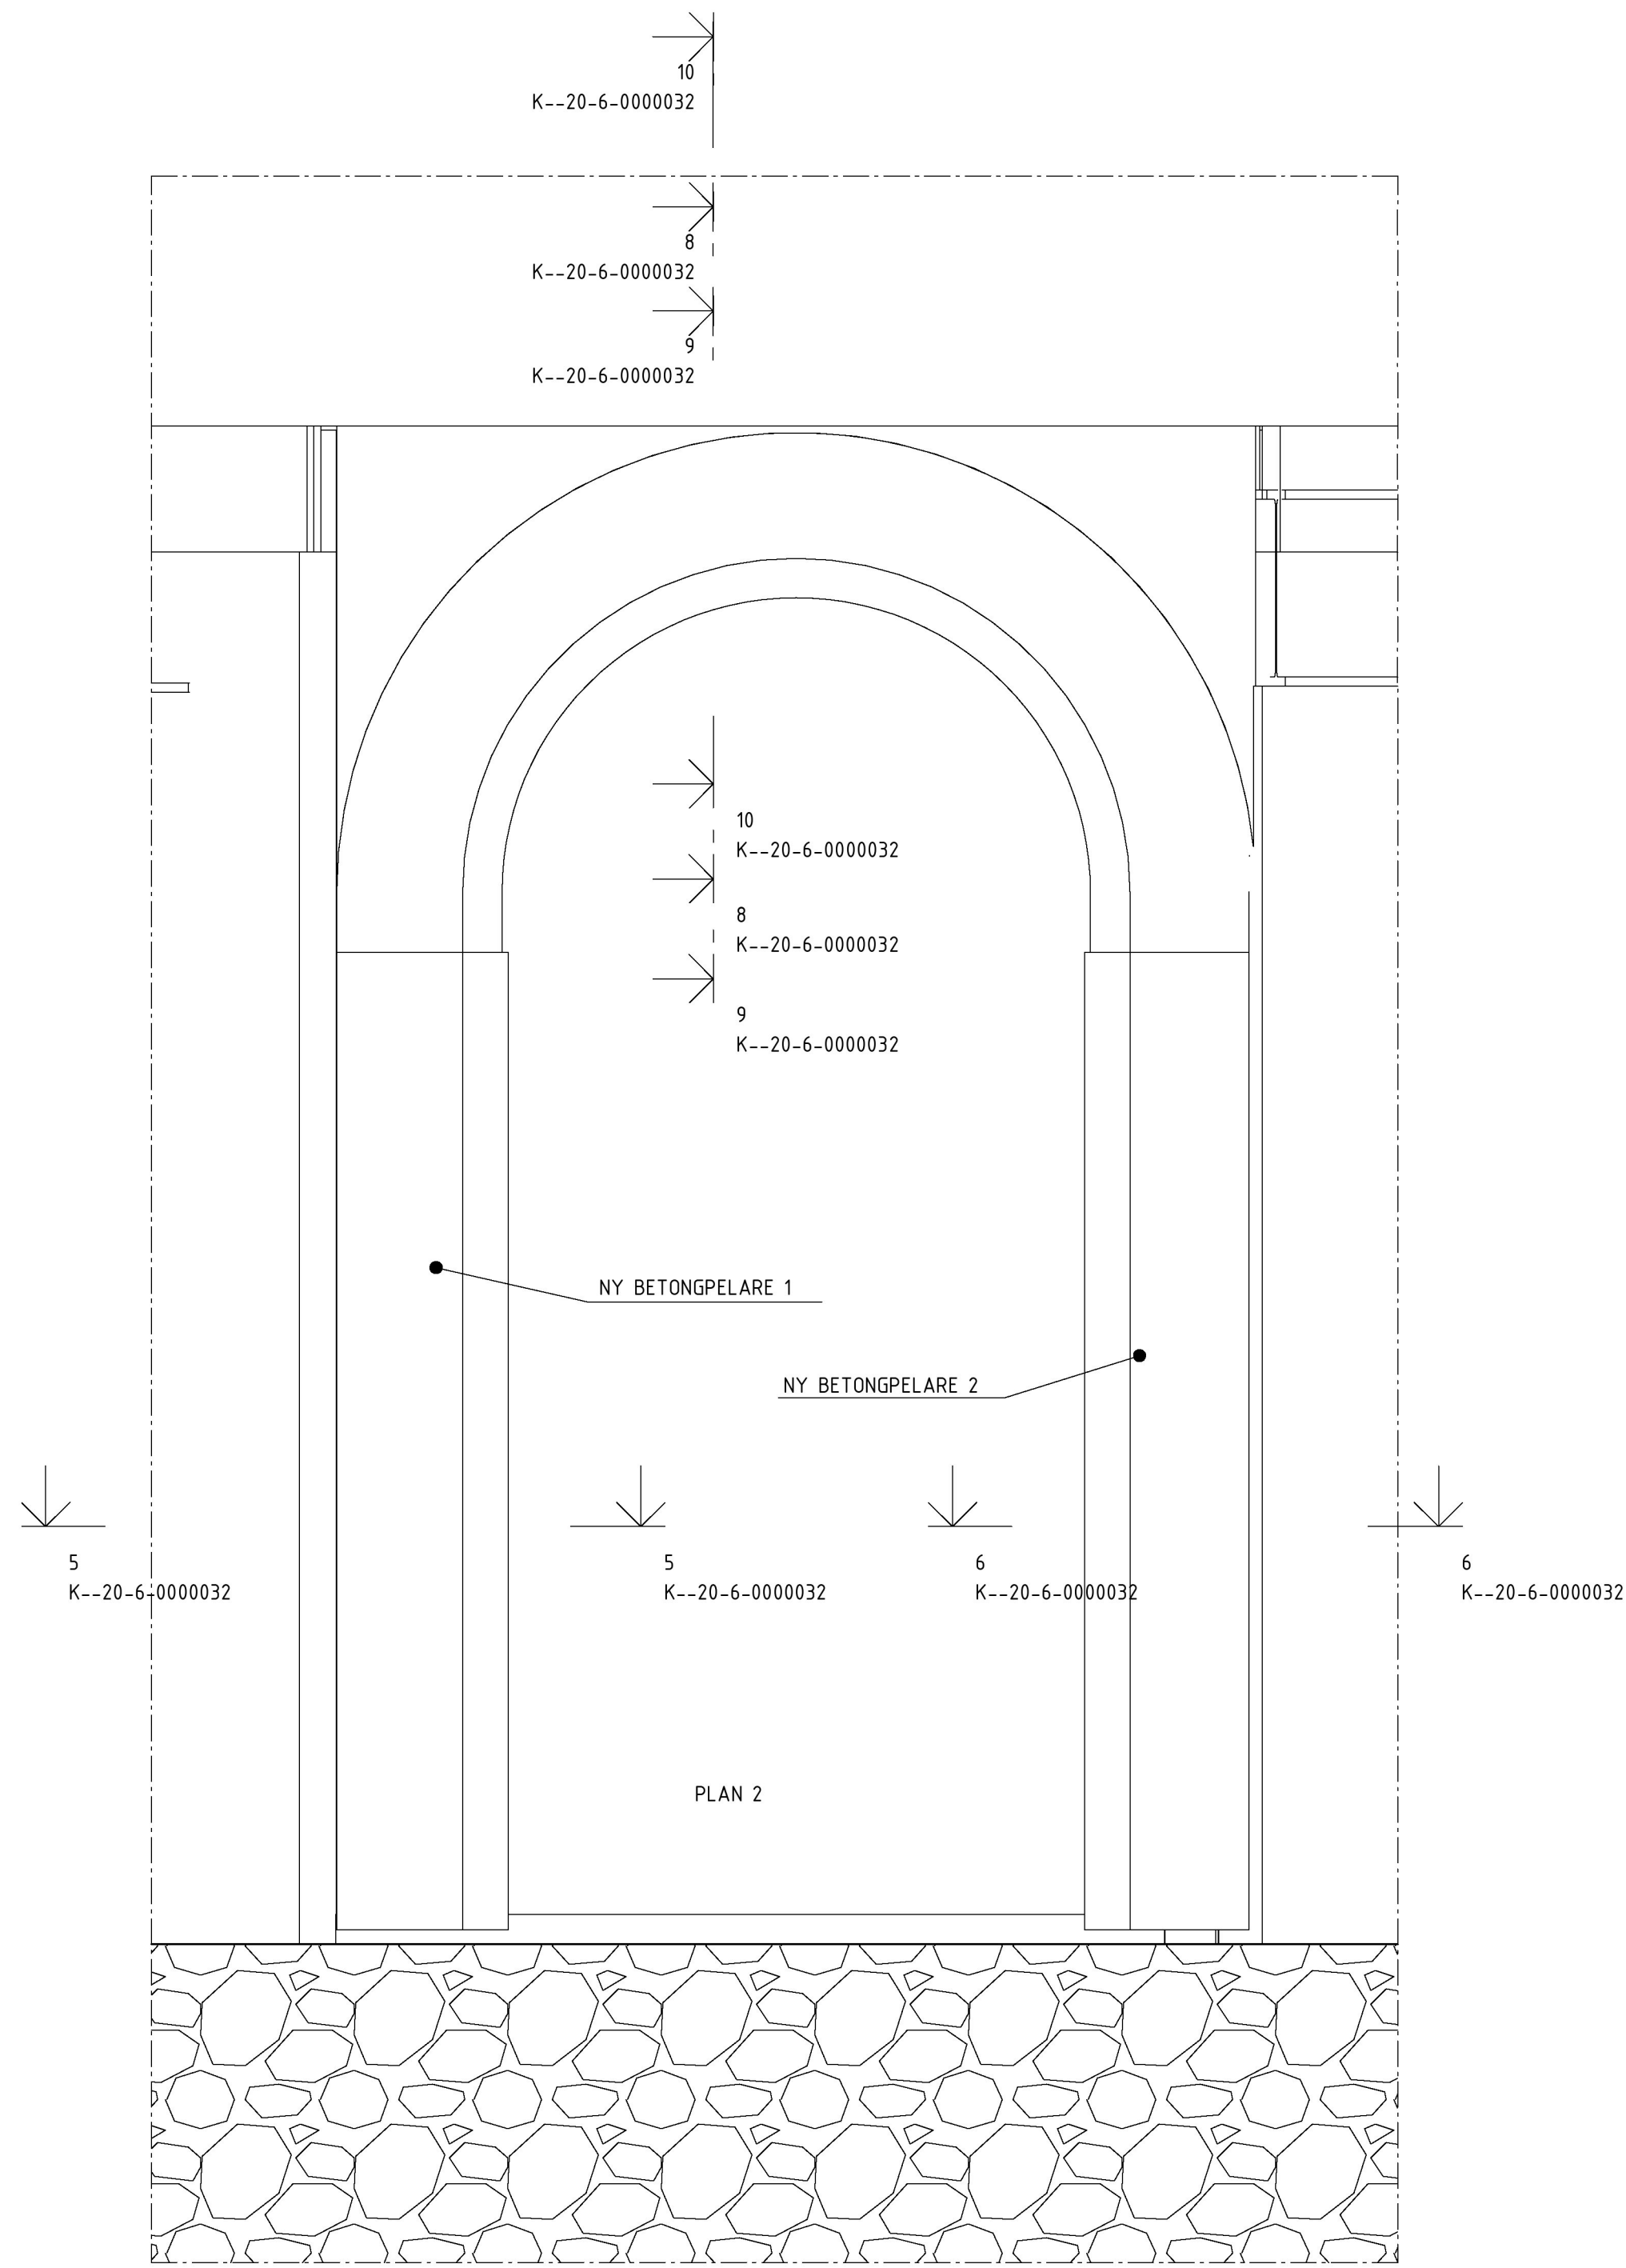


2 NYTT UTSEENDE HUVUDENTRE -SETT FRÅN GATA 1 : 20

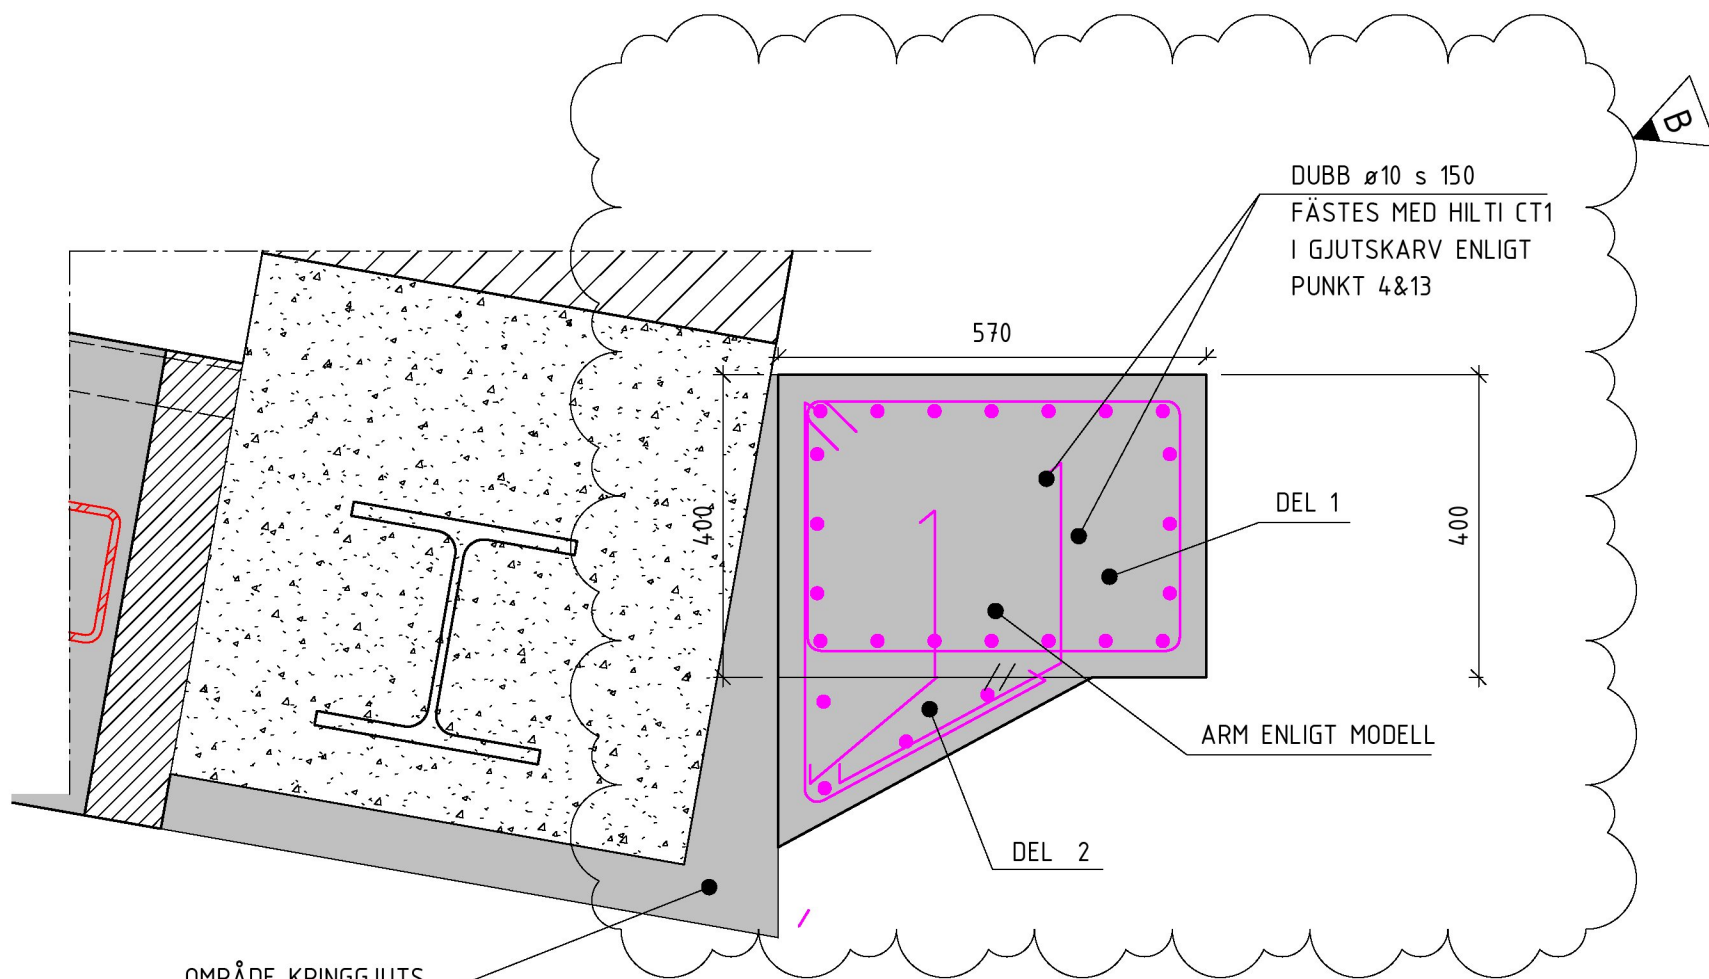


5 NY BETONGPELARE 1- PUNKT 4 1 : 10

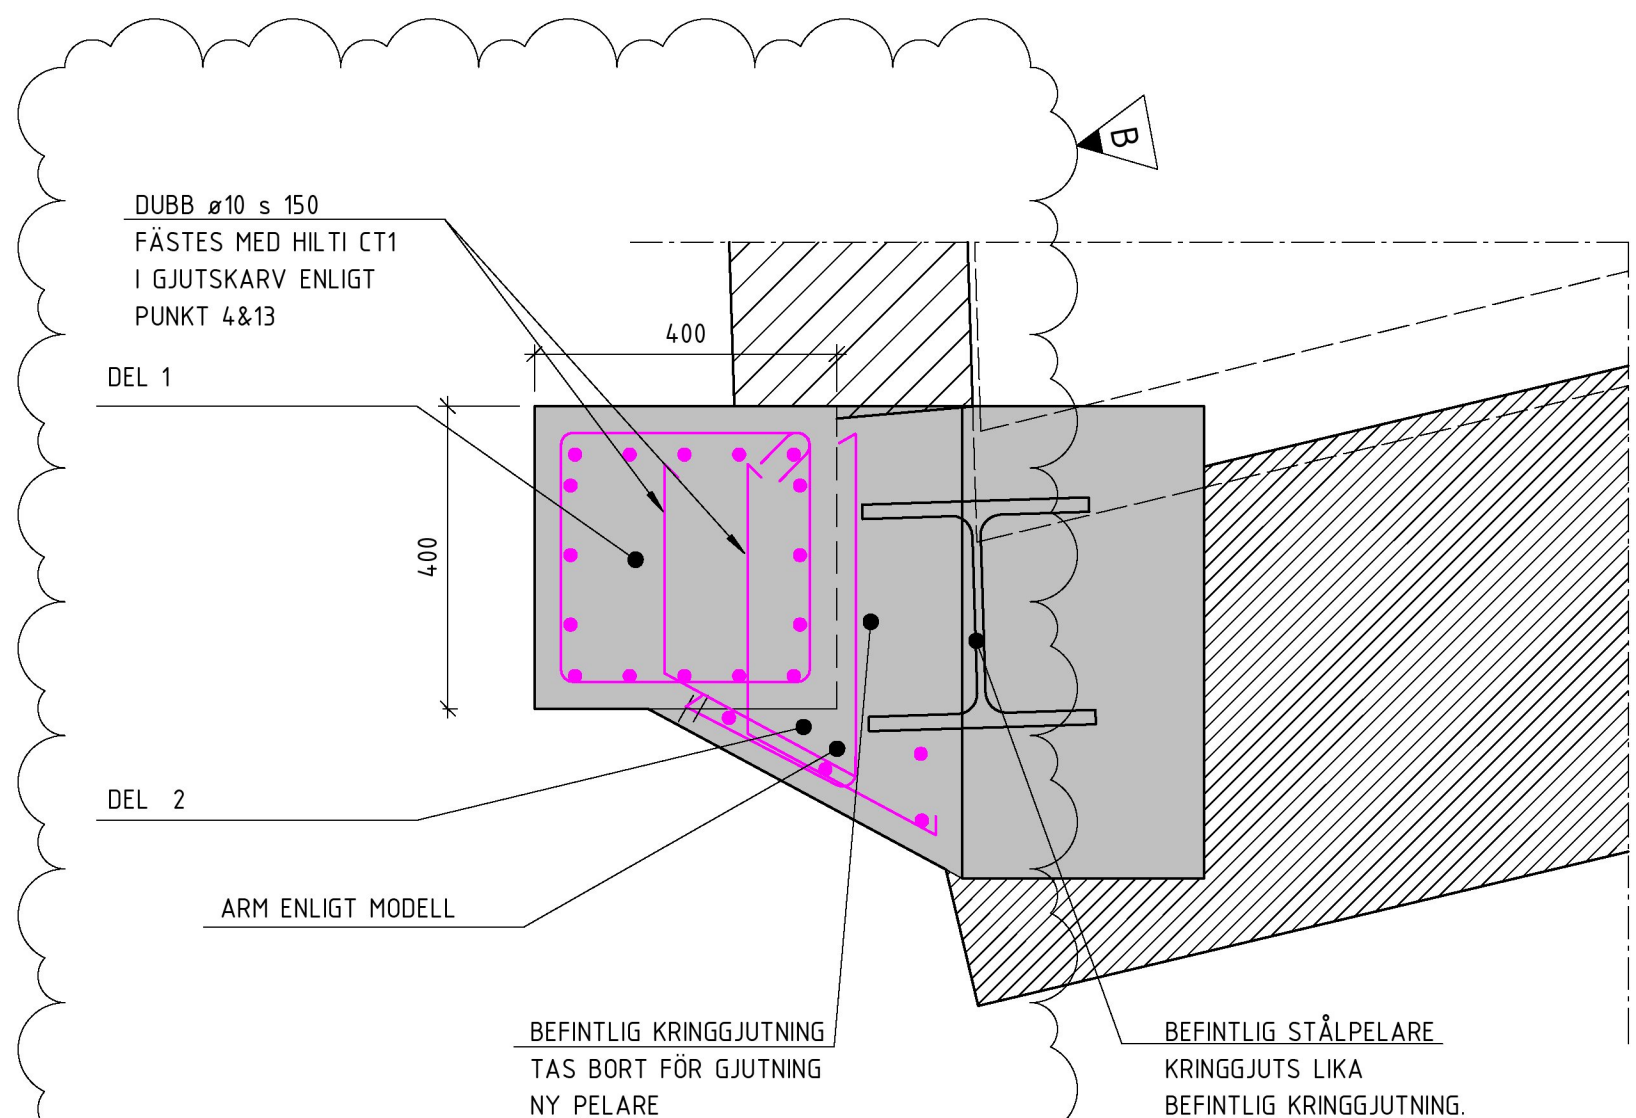


6 NY BETONGPELARE 2-PUNKT 4 1 : 10

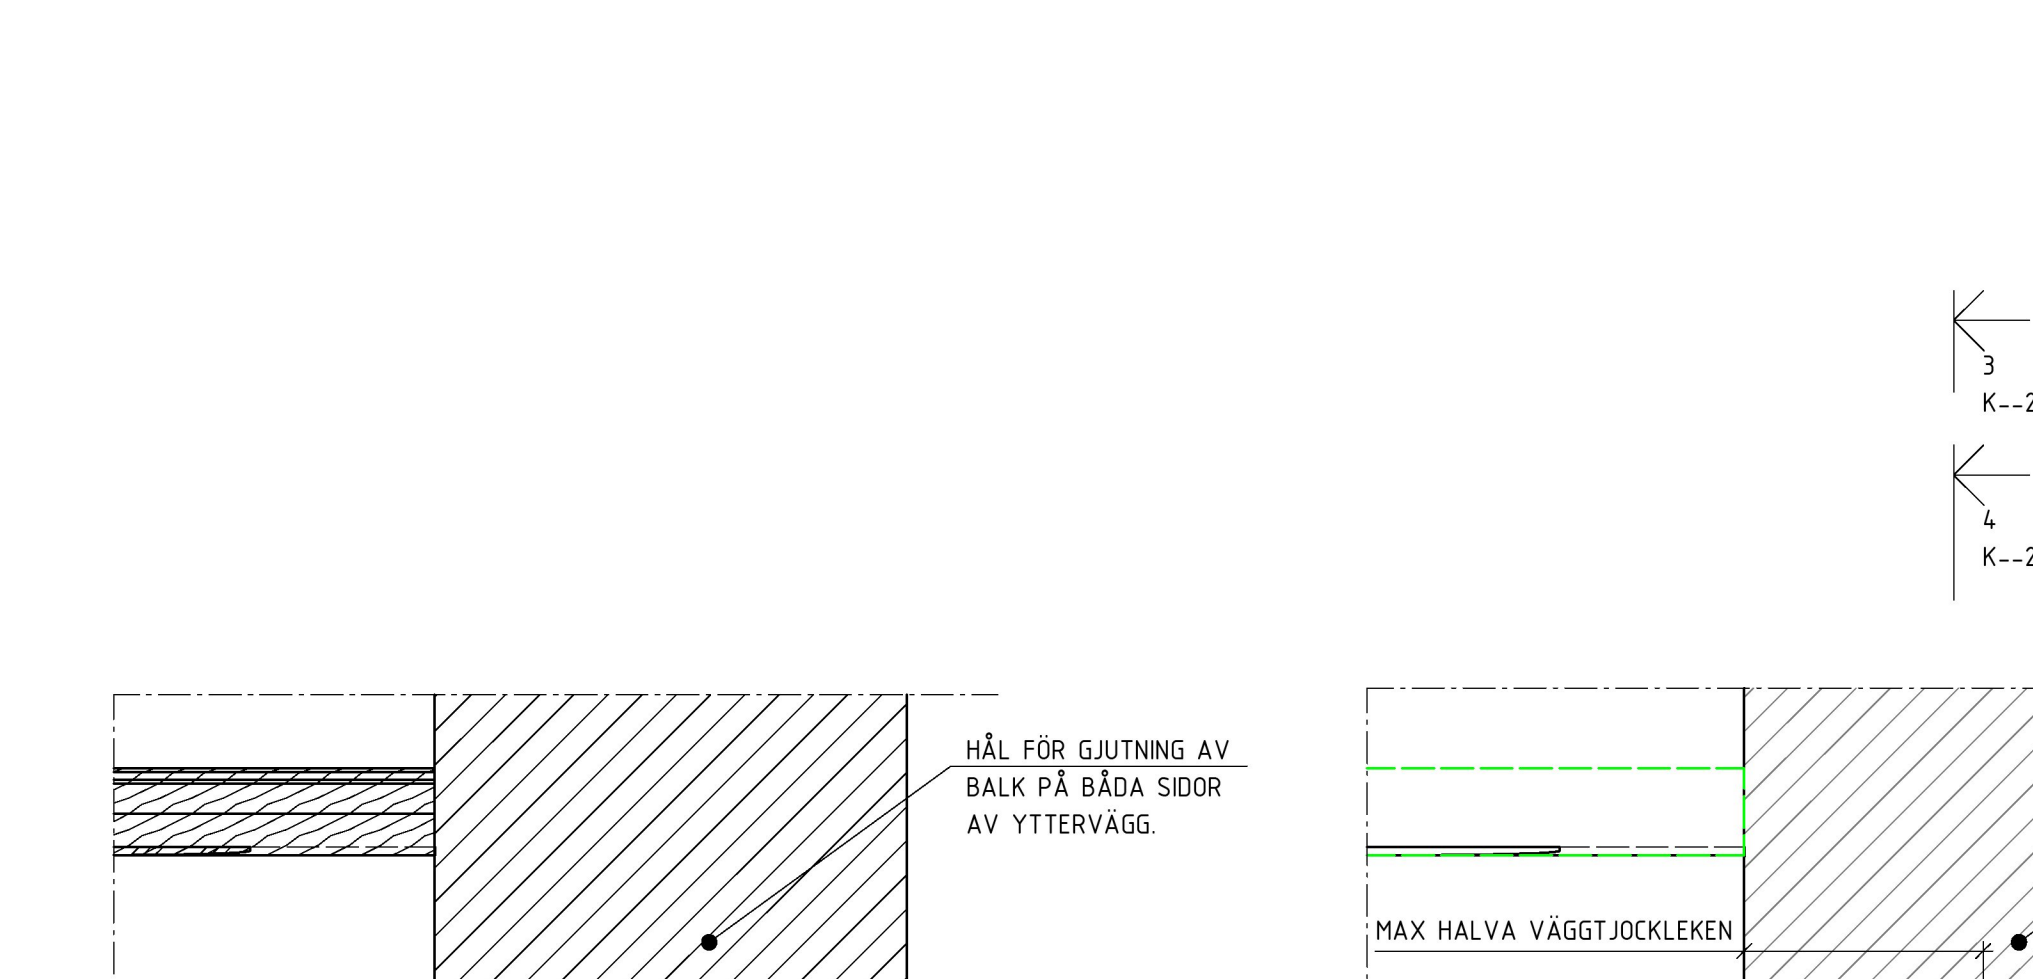


7 DETALJ-BEFINTLIGT UTSEENDE-PUNKT 1 1 : 10

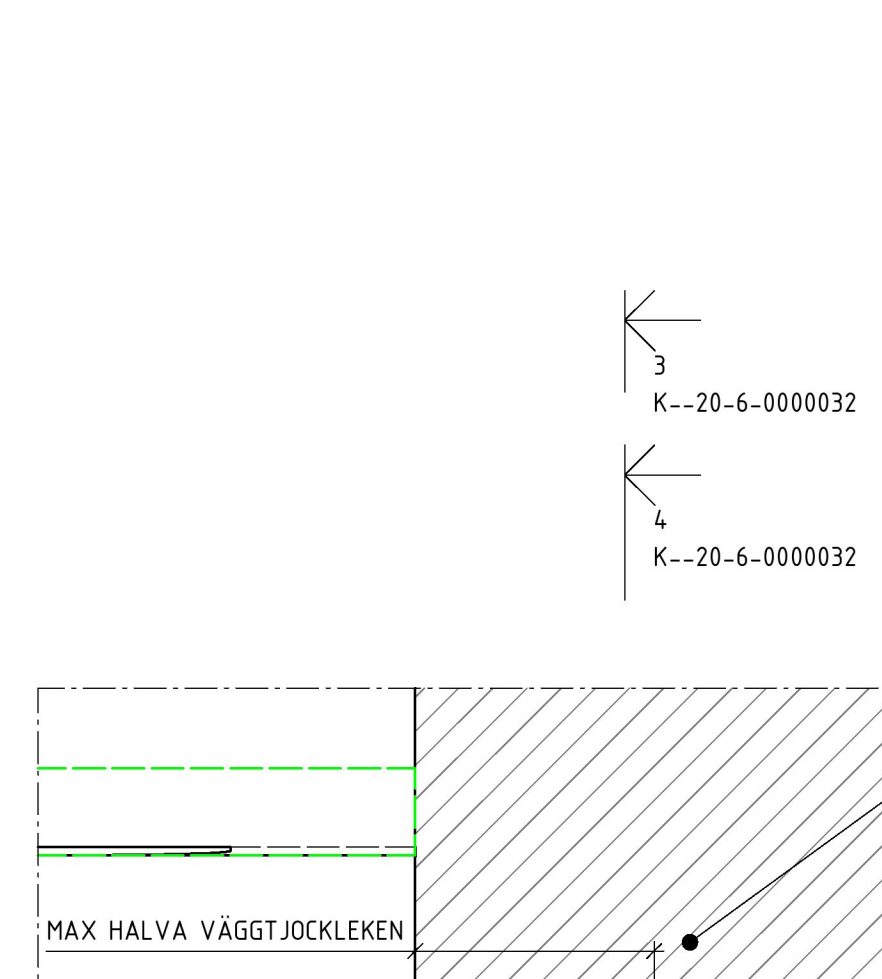

8 DETALJ-NY BETONGBALK 1 - PUNKT 3, 5,6,7,8,9,10 1 : 10

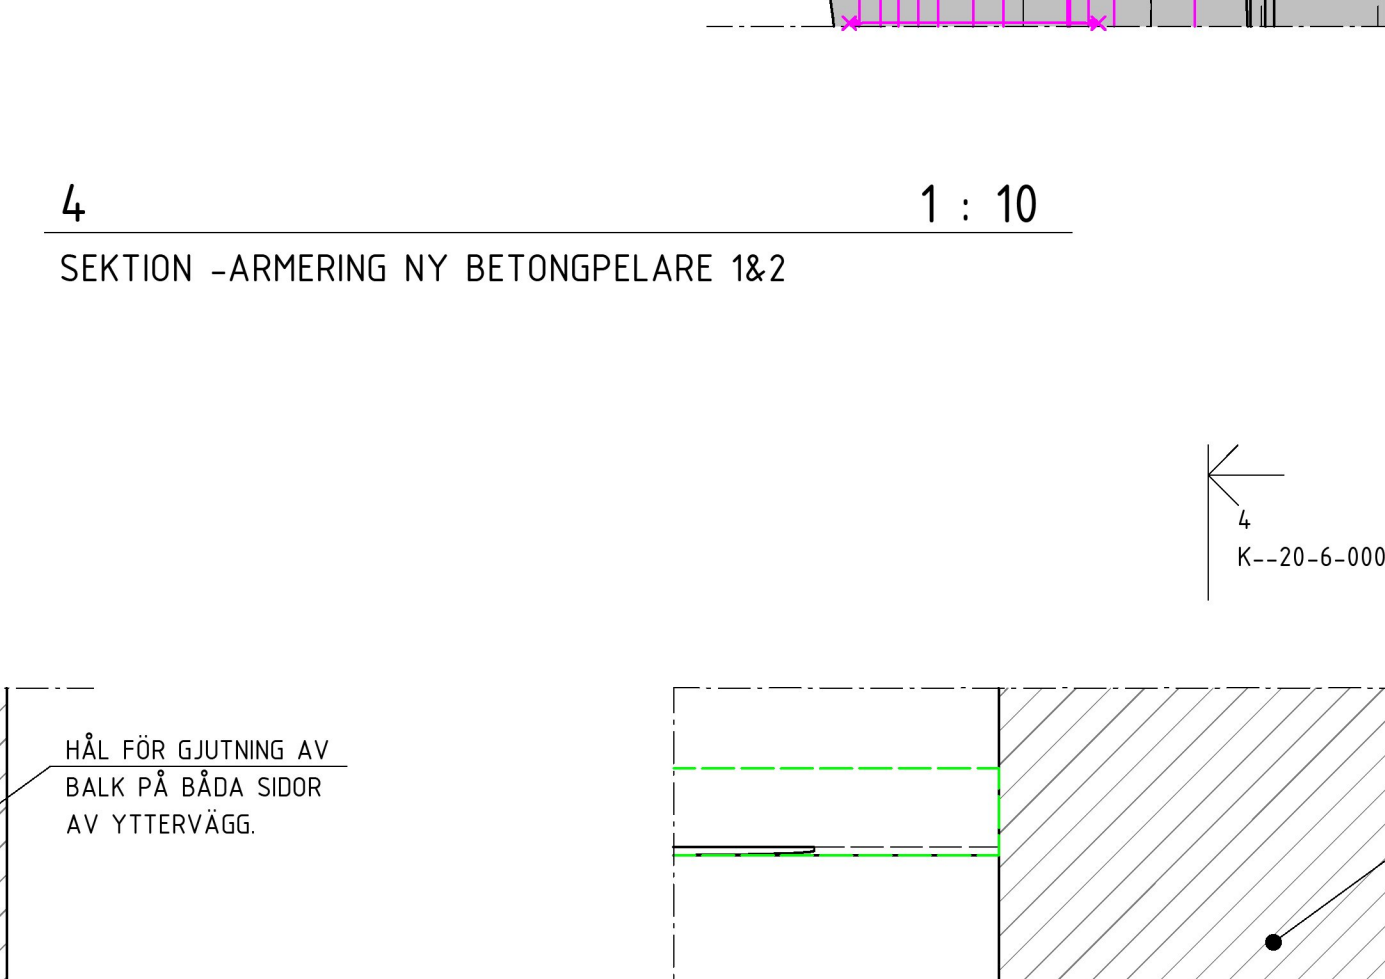

9 DETALJ-RIVNING BEF STÅLBALK 2 - PUNKT 11,12 1 : 10

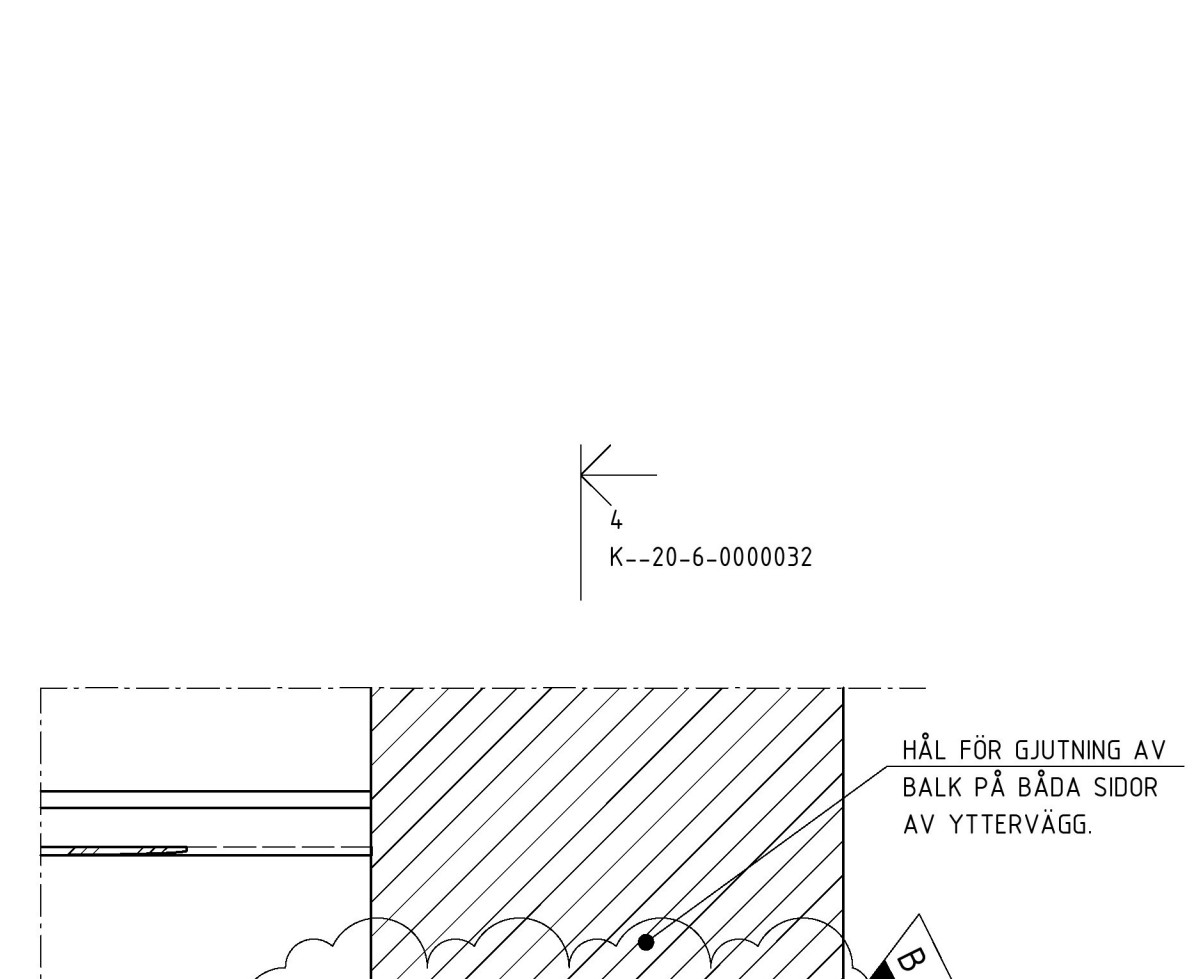

10 DETALJ-NY BETONGBALK 2 - PUNKT 13,14,15 1 : 10

#### ARBETSGÅNG

OBS! INNAN ARBETE PÅBÖRJAS SKALL URSPRUNGLIGA BALKAR FRILÄGGAS PÅ BÅDE UTSIDA AV Huset OCH INSIDA AV Huset. EFTER FRILÄGGNING MÅTS BALKAR IN OCH KONSTRUKTÖREN KONTAKTAS.

1. BEFINTLIGT BJÄLKLAG STÄMPAS BÖP 2 OCH BEF STÅLBALK 2 STÄMPAS
2. NYA BETONGPELARE 1&2 GJUTS UPP TILL UNDERKANT BEFINTLIGT STÅL
3. BEFINTLIG BALK 1 (PÅ INSIDA HUS) RIVS OCH TEGEL UPP TILL UNDERKANT BJÄLKLAG RIVS, OBS MAX HALVA VÄGGTJOCKLEKEN.
4. NY BETONGPELARE 1-DEL 1 NY BETONGPELARE 2-DEL 1 GJUTS FRÅN UK BEF STÅLBALK 1 TILL UK NY BETONGBALK 1.
5. NY BETONGBALK 1 ARMERAS.
6. HÅL FÖR ARMERINGJÄRN (X) BORRAS VARTANNAT
7. ARMERING MONTERAS I HÅL OCH KRINGGJUTS MED GIPS
8. UPPREPA PUNKT 5-6 FÖR DE ARMERINGSJÄRN SOM EJ GJORTS
9. NY BETONGBALK 1 GJUTS
10. LÅT BETONG BRINNA I MIN 5 DAGAR
11. BEF STÅLBALK 2 (PÅ UTSIDA HUS) RIVS OCH TEGEL UPP TILL UNDERKANT BJÄLKLAG RIVS, OBS MAX HALVA VÄGGTJOCKLEKEN.
12. GIPS RUNT ARBERINGSJÄRN KNACKAS BORT
13. NY BETONGBALK 2 OCH DEL 2 I NY BETONGPELARE 1&2 ARMERAS OCH GJUTS
14. LÅT BETONG BRINNA I MIN 5 DAGAR.
15. STÄMP DEMONTERAS EFTER ATT BETONGENS HÅLLFASTHET HAR UPPNÅTT 70%.

ARBETET MED FASADEN MÅSTE GÖRAS I EN VISS ORDNING. SE ARBETSORDNING ENLIGT K--20-2-0000008

#### FÖRKLARINGAR

RITNINGEN ÄR UPPRÄTTAD UTFRÅN STUDER AV ÄLDRE RITNINGAR SAMT UPPMÄTNINGAR PÅ PLATS. AVVIKELSER KAN FÖREKOMMA.

RITNING SKALL SKRIVAS UT I FÄRG.

#### FÖRESKRIFTER

DÄR ANNAT EJ ANGES SE: ALLMÄNNA FÖRESKRIFTER K--20-0-0000000& K--20-0-0000001 MÅTT ÄR NOMNELLA OCH SKALL KONTROLLERAS PÅ PLATS

#### HÄNVISNINGAR

YVT/VT SE: K--20-0-0000002  
BGT SE: K--20-0-0000003  
GT SE: K--20-0-0000004  
TY/BT SE: K--20-0-0000005  
ARMERINGSSPEC. SE: AF-XX

EJ BYGGHANDLING

ENDAST DELENTREPRENADER SOM SKICKATS I BYGGHANDLINGS-PM GÄLLER SOM BYGGHANDLING. GÄLLER BÅDE I MODELL OCH PÅ RITNING.

B	DE03.04.06.11.12.16.26.53.56-K-PM06	2021-07-02	MR	
A	DE03.04.06.11.12.13.16.26.4.9.52.56-K-PM02	2020-11-10	EE	
BET	ANORDNING AVSEER	DATUM	SKÖT	
BYGGHANDLING				
VASAKRONAN				
ORIENTERINGSPÅR				
STADPLAN 1				
STADPLAN 2				
