



SAMORDNING MED TILLVERKARE AV KOMPAKTTAK GÄLLANDE
TÄTSKIKT ENLIGT DETALJER.

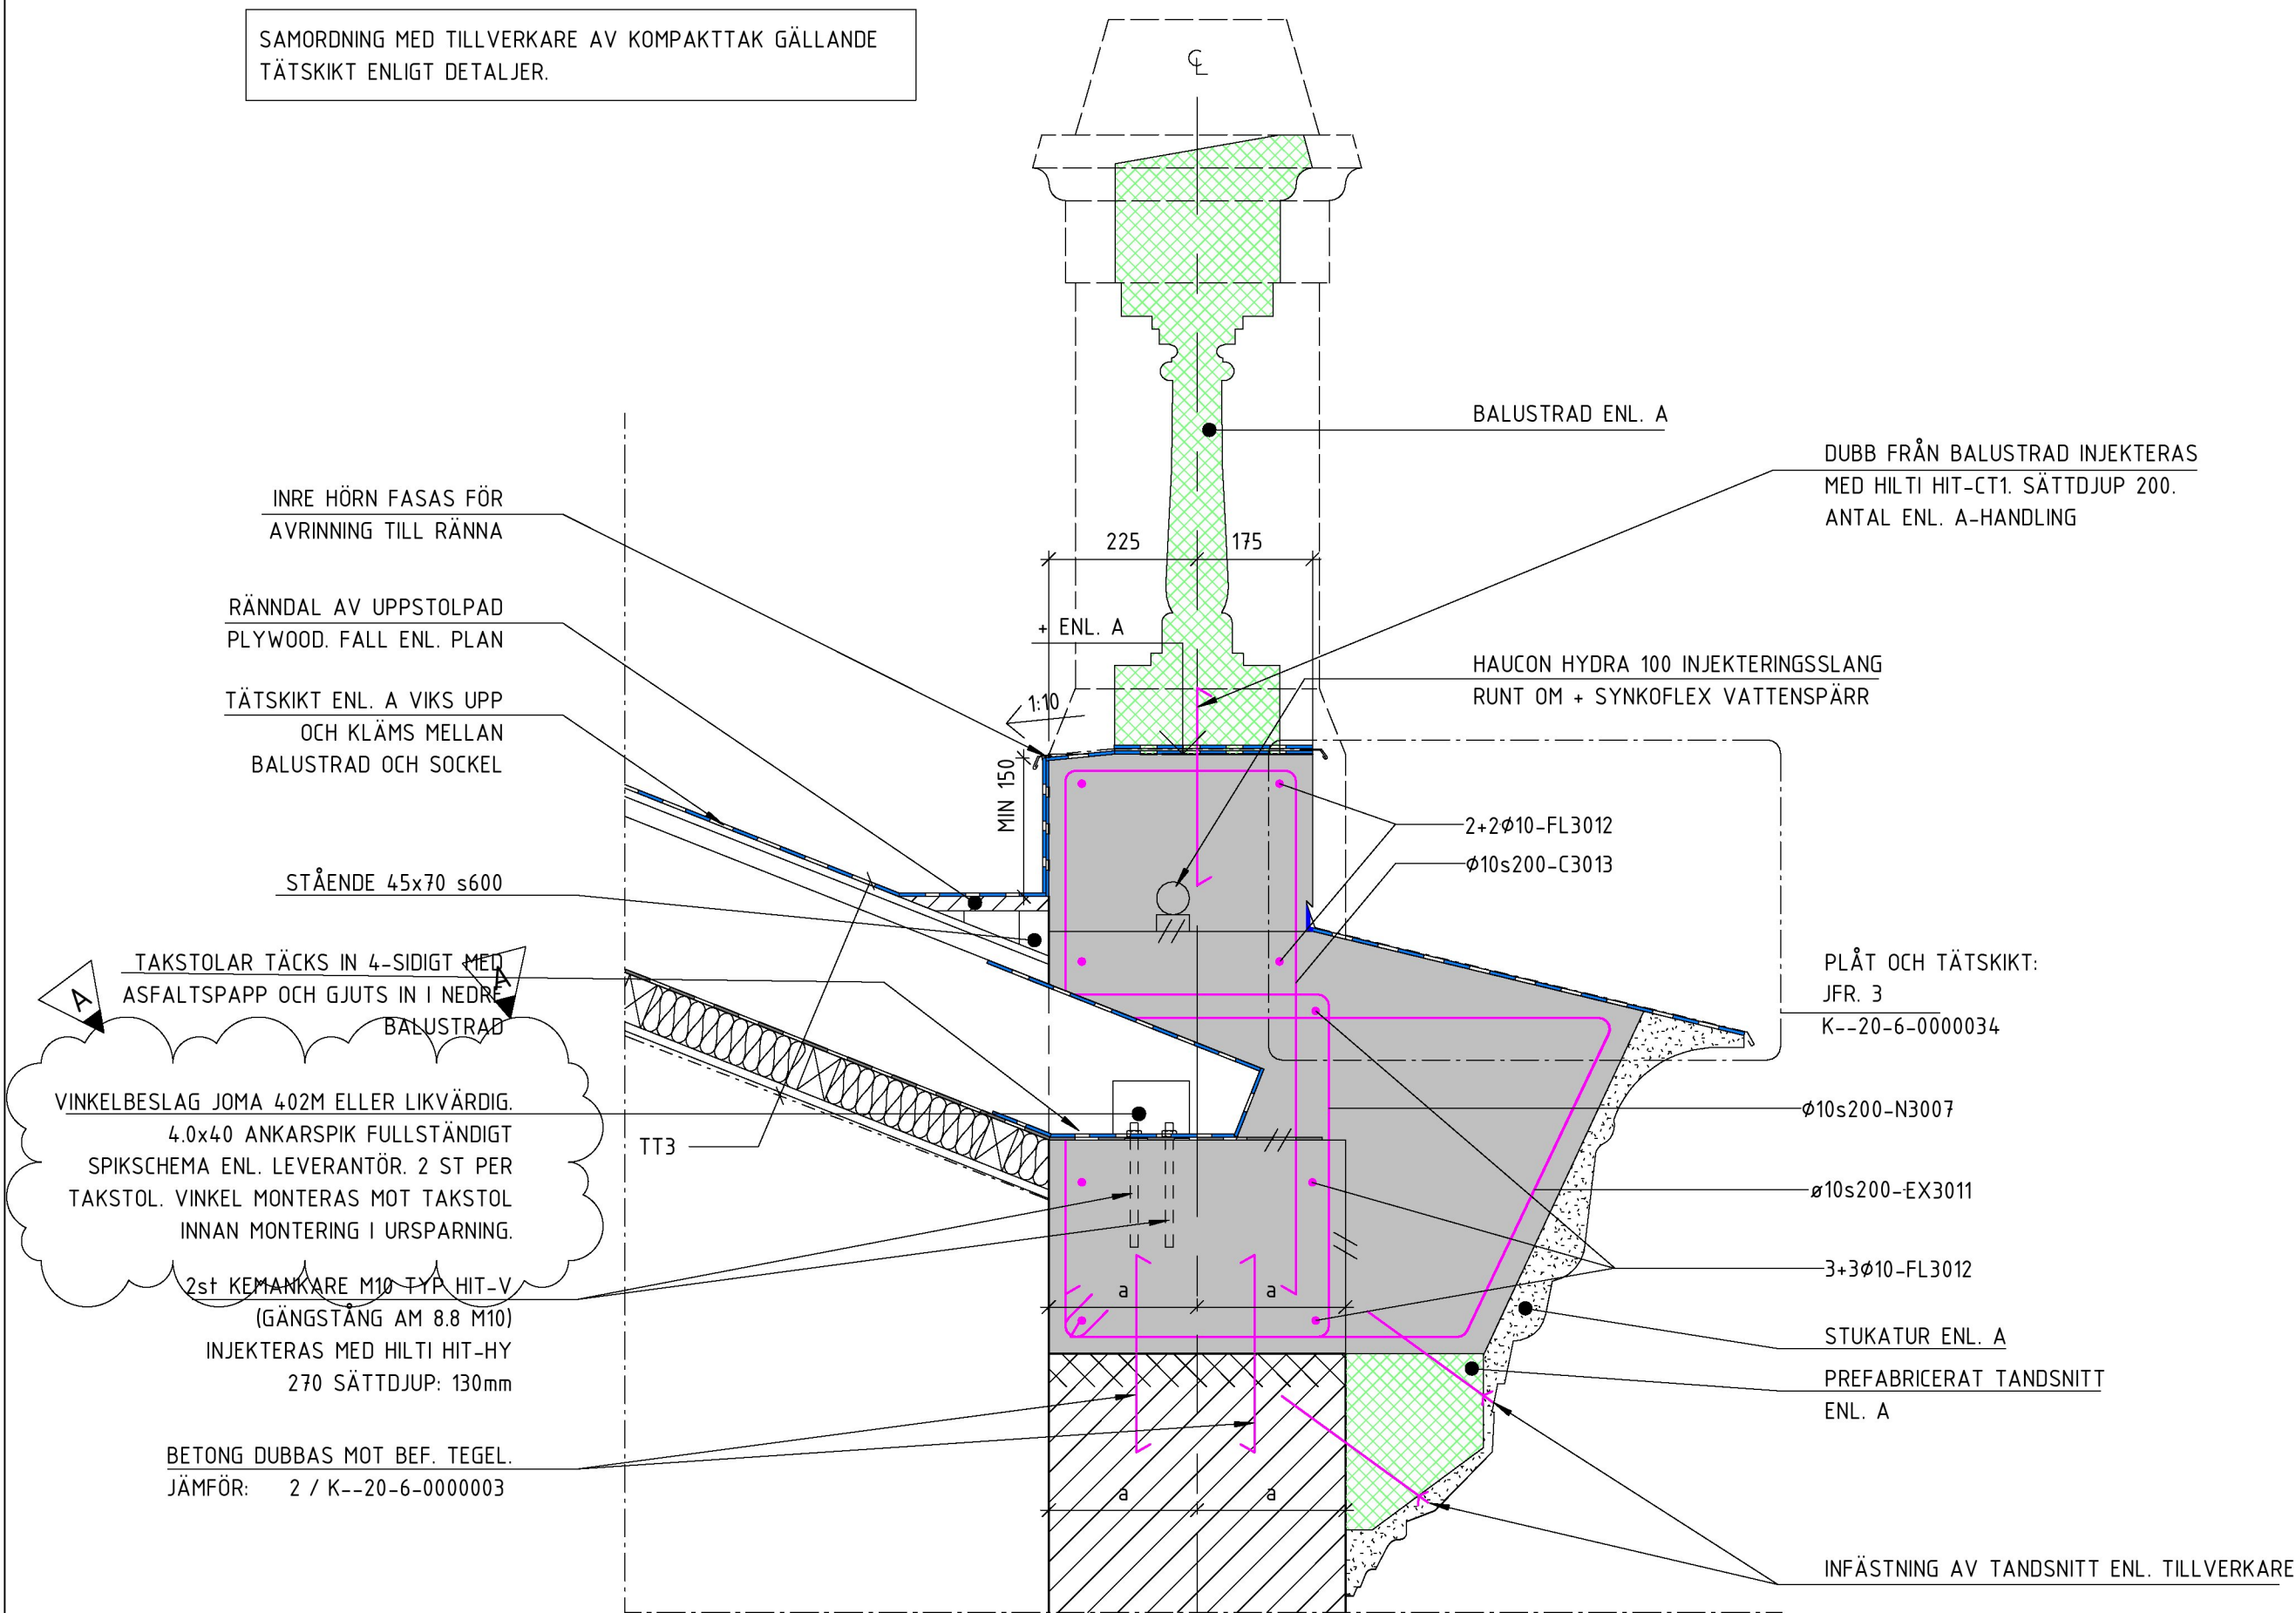


1 1 : 10
BALUSTRAD VINKELRÄTT MOT FASAD

ARBETSORDNING BALUSTRAD OVAN BURSPRÅK:


- BEFINTLIGT TEGEL RENSAS OCH FÖRBEREDS FÖR NY BALUSTRADSOCKEL.
- DUBB MONTERAS MELLAN BEFINTLIG TEGELVÄGG OCH UNDERLIGGARE.
- UNDERLIGGARE GJUTS UPP TILL UPPLAGSNIVÅ FÖR TAKSTOLAR.
- TAKSTOLAR MONTERAS MED VINKELBESLAG.
- TAKSTOLAR KLÄS IN 4-SIDIGT MED ASFALTSPAPP OCH MONTERAS MED VINKELBESLAG.
- STOMME FÖR TAKFOT ARMERAS OCH GJUTS TILLSAMMANS MED INGJUTNING AV TAKSTOLAR.
- BALUSTRADSOCKEL ARMERAS OCH GJUTS
- PREFABRICERAT TANDSNITT MONTERAS. INFÄSTNING ENL. TILLVERKARE.
- RÄNNDAL MONTERAS AV UPPSTOLPAD PLYWOOD. PLYWOOD 22. STÄENDE REGLAR 45X70 s600 MONTERAS MOT RÅSPONT SAMT BALUSTRADSOCKEL. TÄTSKIKT MONTERAS ENLIGT DETALJ.
- TÄTSKIKT MONTERAS ENLIGT DET. 1-3
- PREFABRICERAD BALUSTRAD ENL. A MONTERAS
- TAKFOT PUTSAS. STUKATUR BYGGS UPP AV PUTS ENL. A.
- PLÅT ENL. A

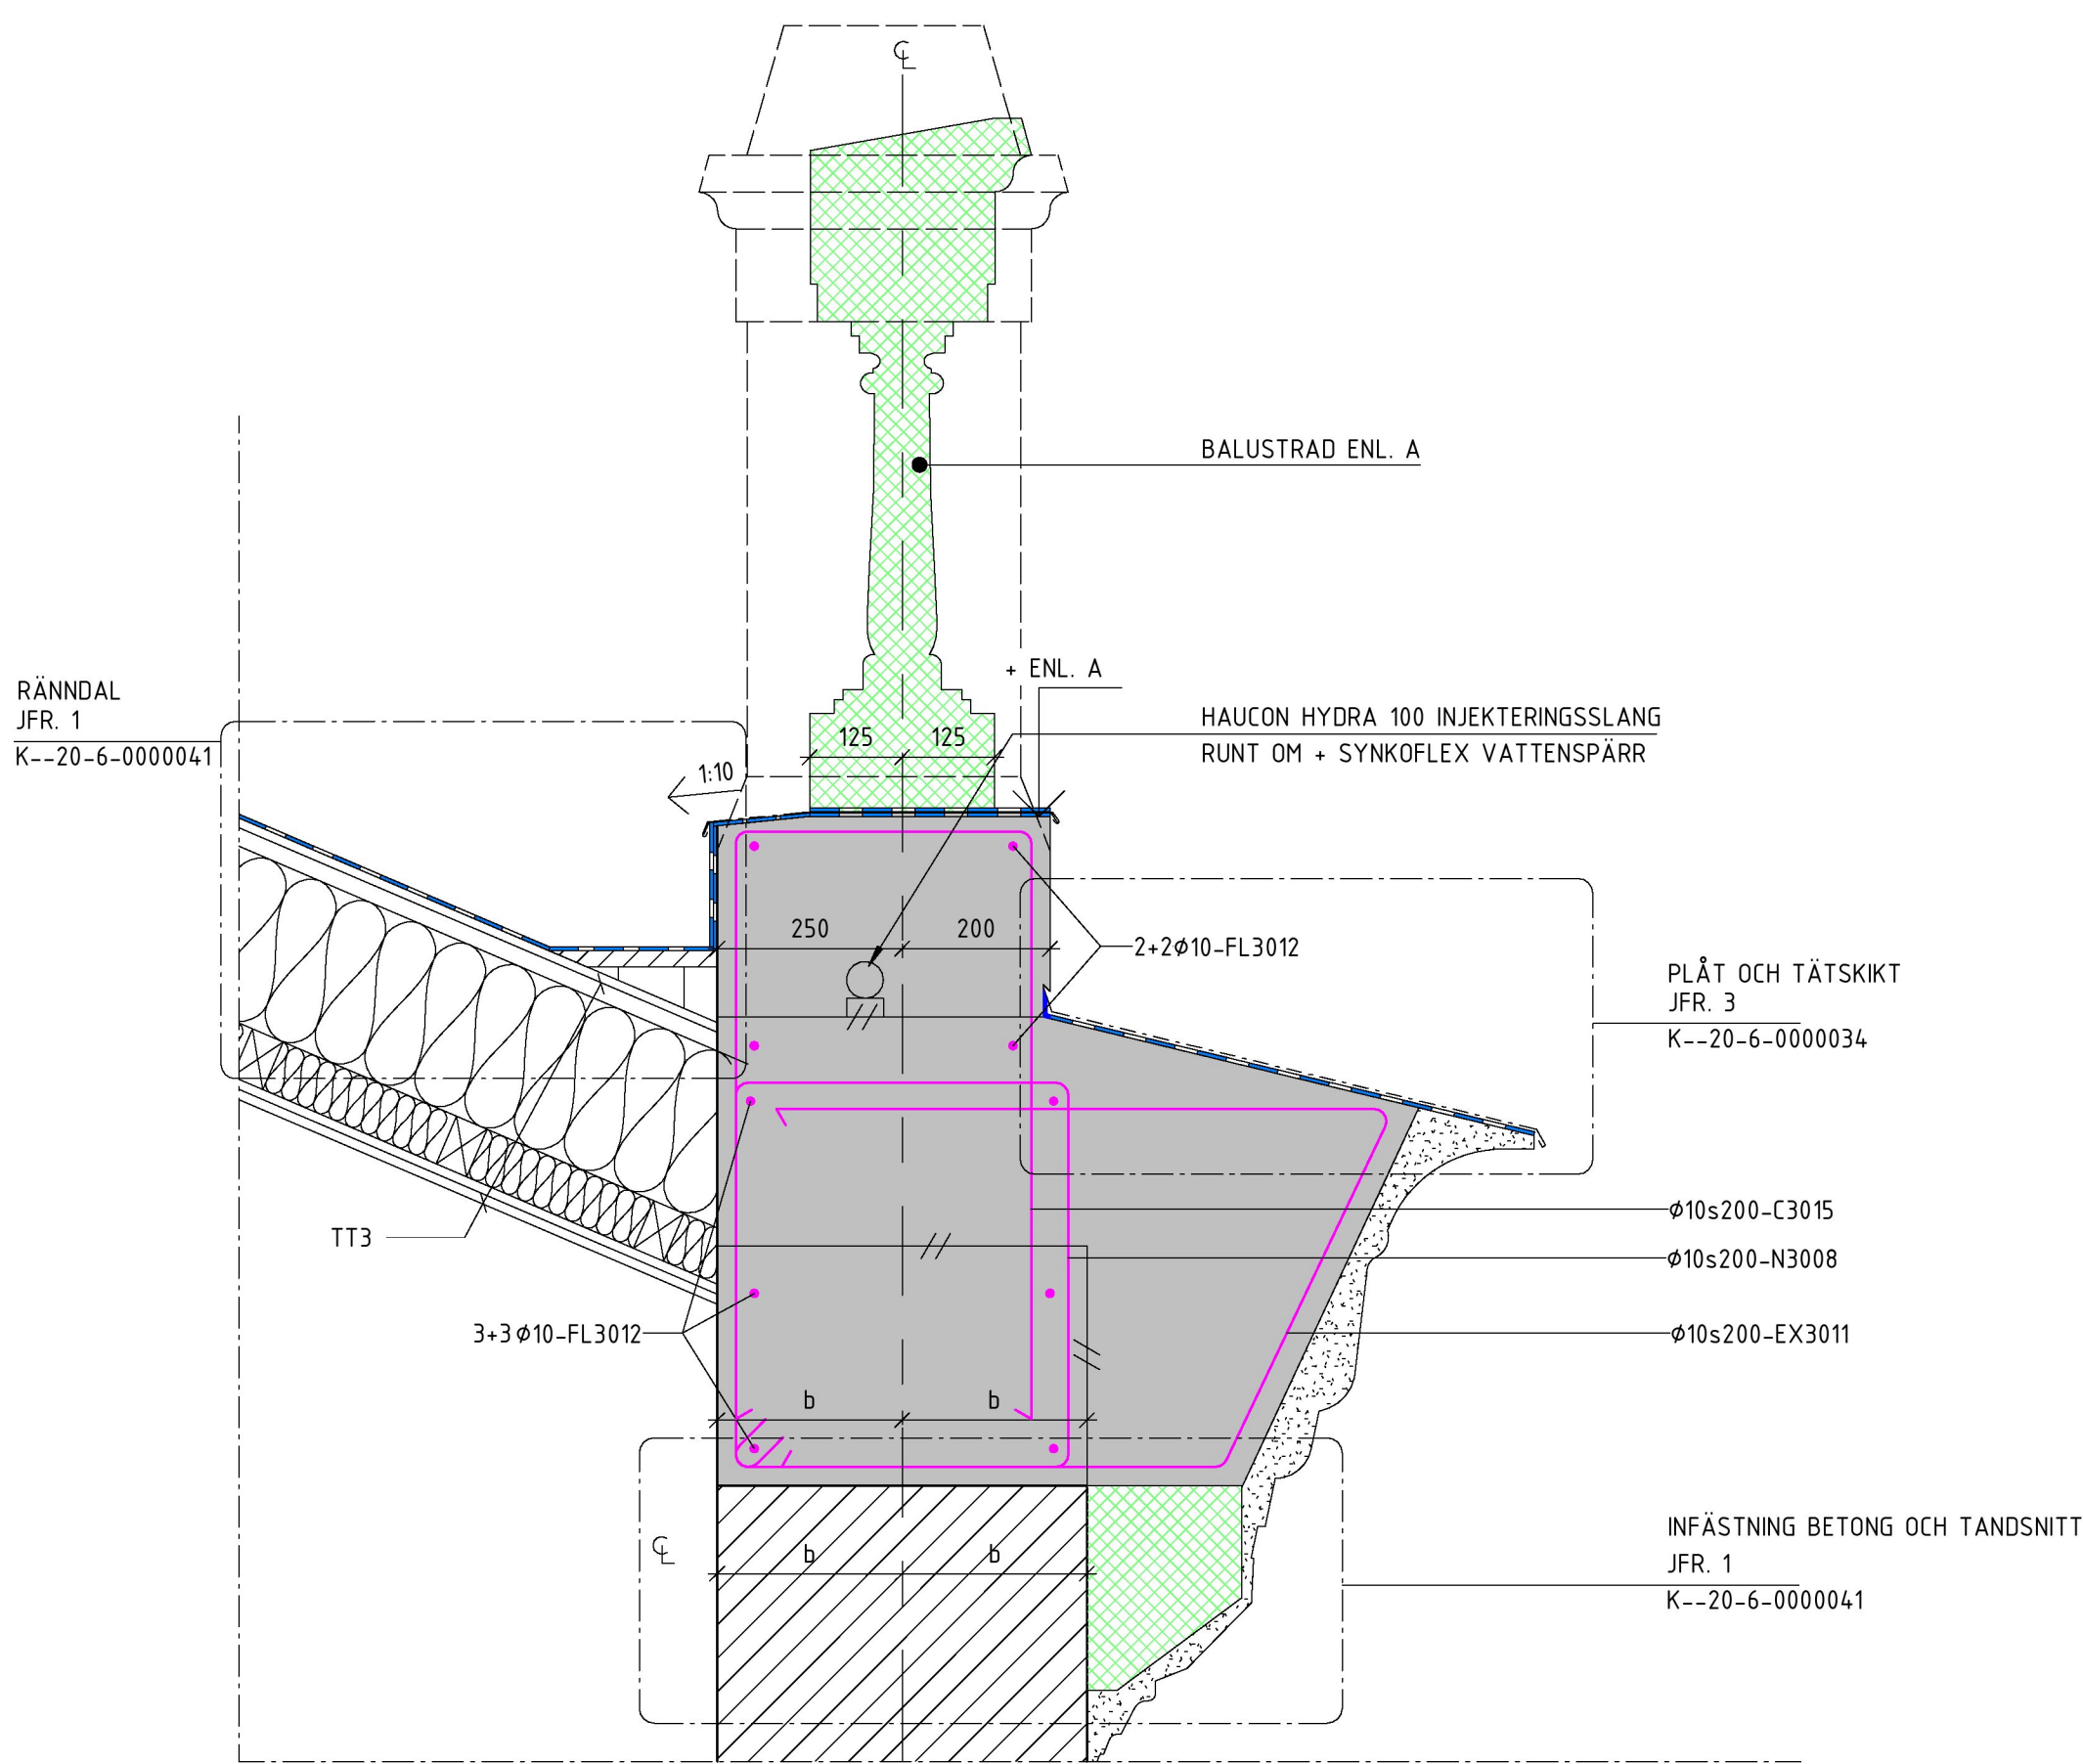

2 1 : 10
BALUSTRAD MOT FASAD

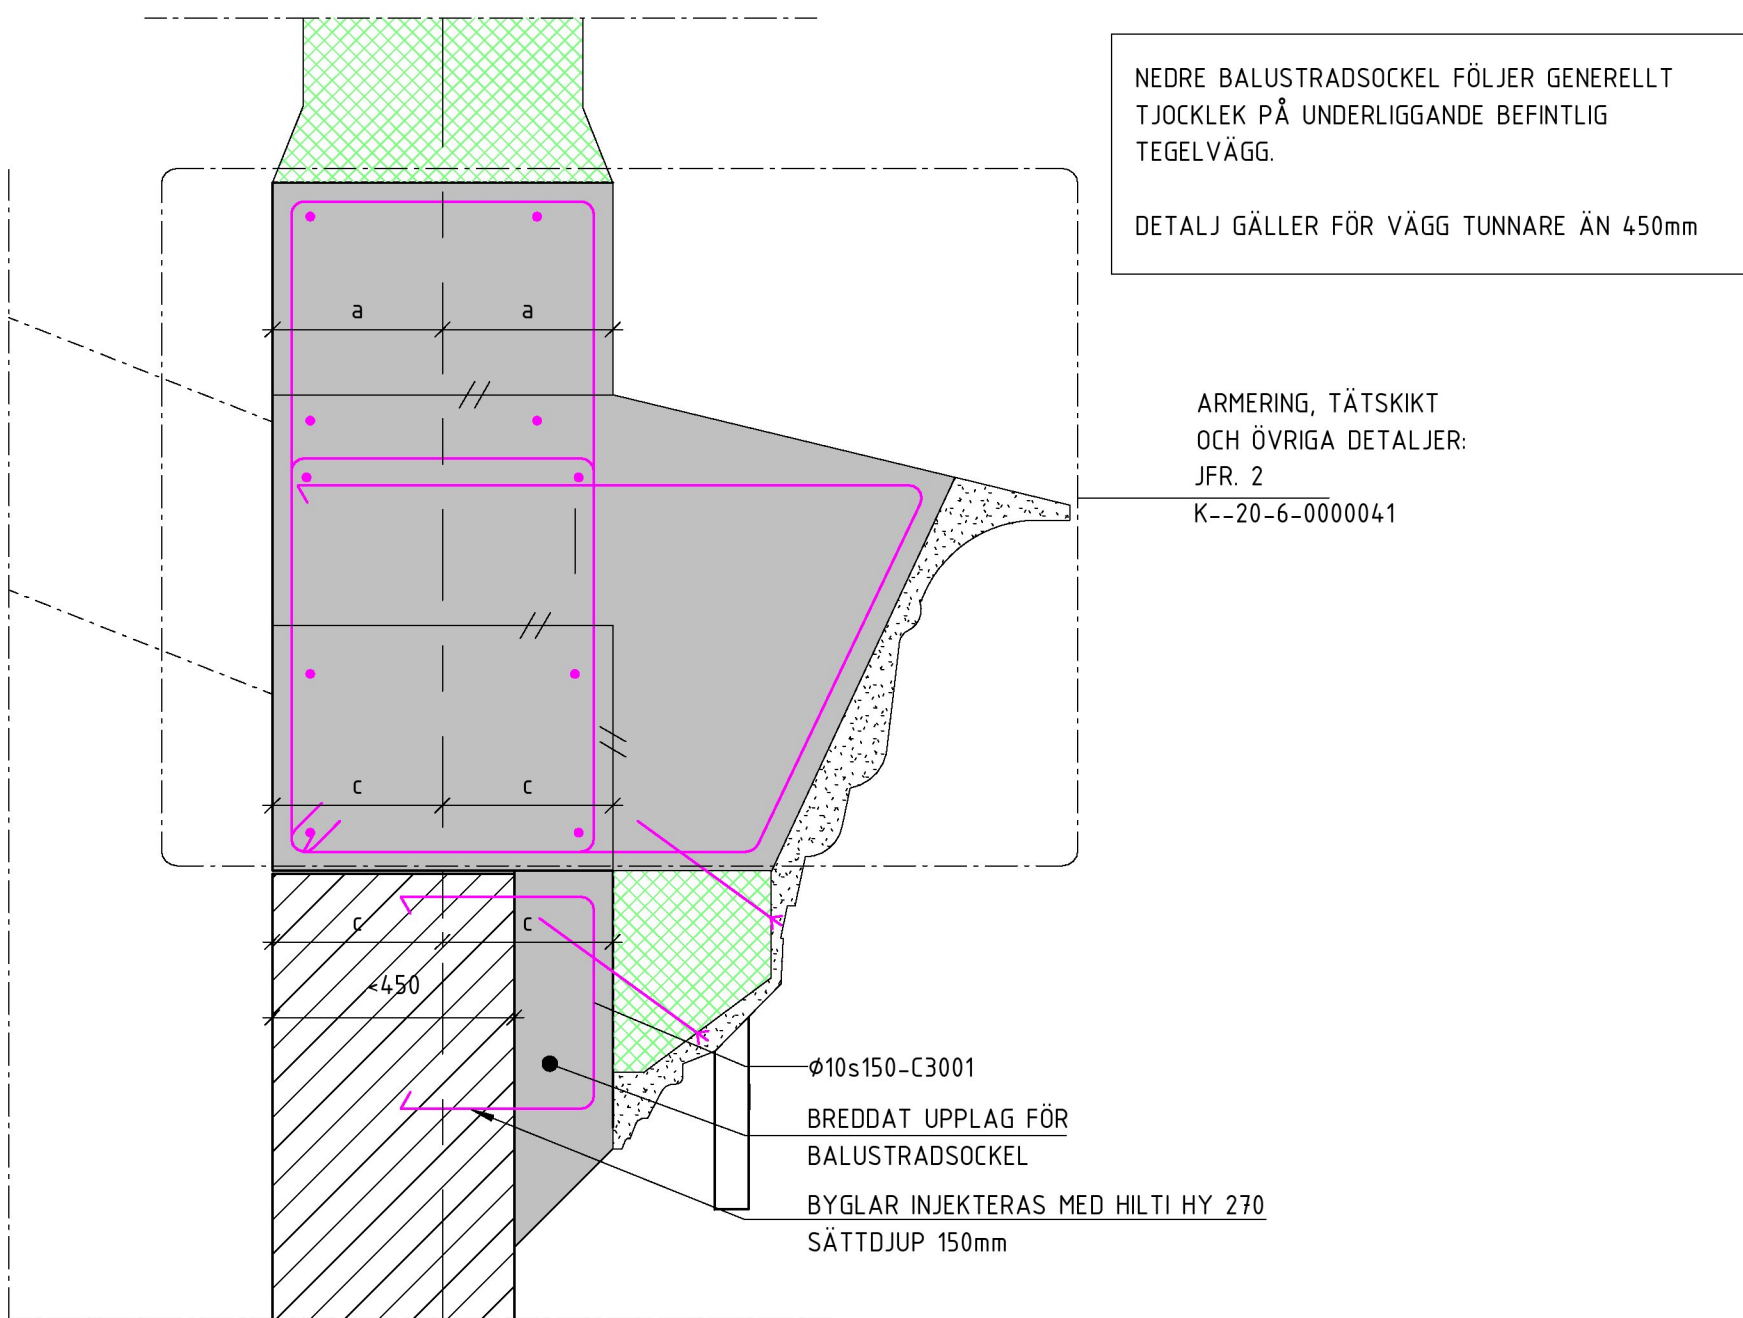

3 1 : 10
BALUSTRAD - BREDDAT UPPLAG

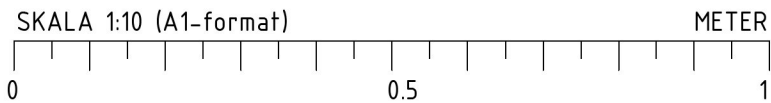

FÖRKLARINGAR

RITNINGEN ÄR UPPRÄTTAD UTFRÅN STUDIER AV ÄLDRE
RITNINGAR SAMT UPPMÄTNINGAR PÅ PLATS. AVVIKELSER
KAN FÖREKOMMA.

FÖRESKRIFTER

DÄR ANNAT EJ ANGES SE:
ALLMÄNNA FÖRESKRIFTER K--20-0-0000000&K--20-0-0000001

MÅTT ÄR NOMINELLA OCH SKALL KONTROLLERAS PÅ PLATS

HÄNVISNINGAR

YVT/VT SE: K--20-0-0000002
BGT SE: K--20-0-0000003
GT SE: K--20-0-0000004
TT/BTT SE: K--20-0-0000005
ARMERINGSSPEC. SE: AF-XX


EJ BYGGHANDLING

ENDAST DELENTREPRENADER SOM SKICKATS I
BYGGHANDLINGS-PM GÄLLER SOM BYGGHANDLING,
GÄLLER BÅDE I MODELL OCH PÅ RITNING.

A	DE03,04,06,11,12,13,16,26,49,52,56-K-P	2020-11-10	EE
BET	ÄNDRING AVSER	DATUM	SIGN

BYGGHANDLING

VASAKRONAN

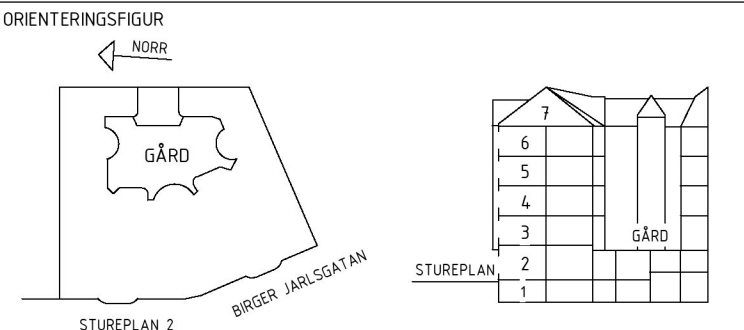

VASKRONANS PROJEKTNUMMER	SPERLINGENS BACKE 45	
1411900007	KONTORSFASTIGHET	
A	WINGÅRDH ARKITEKTKONTOR AB	T: 010-788 10 00
BR	BRIAB	T: 08-410 102 50
E	TYRÉNS AB	T: 010-452 20 00
(K)	LOOSTRÖM	T: 08-755 11 60
SP	CONVISE STOCKHOLM AB	T: 08-400 297 50
S	ÄF-INFRASTRUCTURE AB	T: 010-505 00 00
V	ÄF-INFRASTRUCTURE AB	T: 010-505 00 00
W	ÄF-INFRASTRUCTURE AB	T: 010-505 00 00
-	-	T:
C	SWECO	T: 08-695 60 00
INGÅENDE DELENTREPRENADER DE16, DE26,		

UPPDRAG NR	RITAD/KONSTR AV	HANDLÄGGARE	
2018094	OK	E. EHRENBURG	
DATUM	ANSVARIG	FASTIGHET/KST	BYGGNAD
2020-10-02	P.KÄLLERED	14119	001

TAKDETALJER - BALUSTRAD BURSBRÅK

SKALA	NUMMER	REV
1:10	K--20-6-0000041	A

ORIGINALFORMAT: A1