

FÖRKLARINGAR

RITNINGEN ÄR UPPRÄTTAD UTFRÅN STUDIER AV ÄLDRE RITNINGAR SAMT UPPMÄTNINGAR PÅ PLATS. AVVÄXLINGAR KAN FÖREKOMMA.
RITNING SKALL SKRIVAS UT I FÄRG.
BEFINTLIGA HÅLTAGNINGAR I KONSTRUKTIVA VÄGGAR SÄTTIS IGEN ENLIGT DETALJ.
FÖR B=400 mm: 1 / K--20-6-0000003
FÖR B=400 mm: 3 / K--20-6-0000003

- 1 NY ÖPPNING OCH NY AVVÄXLING. BJÄLKLAG UNDER ÖPPNING ENLIGT DETALJ. 9 / K--20-6-0000001
- 2 BREDDNING AV BEFINTLIG ÖPPNING. SCHEMATISK PLACERING I MODELL. BEF. AVVÄXLING LOKALISERAS FÖR ATT AVGÖRA HÖJD PÅ NY AVVÄXLING. NY AVVÄXLING PLACERAS OVAN BEF. EVENTUELLA HÅL VID UPPLAG FÖR AVVÄXLING GJUTS IGEN/FYLLS IGEN MED BRUK. BJÄLKLAG UNDER BREDDNING AV ÖPPNING ENLIGT DETALJ. 9 / K--20-6-0000001
- 3 KONSTRUKTIV IGENSÄTTNING AV BEFINTLIG ÖPPNING ENLIGT DETALJ. 1 / K--20-6-0000003
- 4 NY ÖPPNING MED RUNDAD L-PROFILER ENLIGT DETALJ. 1 / K--20-6-0000004
- 5 HÅLTAGNING PLACERAS MELLAN STÅLBALKAR & BJÄLKAR.
- 6 HÅLTAGNING PLACERAS MELLAN STÅLBALKAR & BJÄLKAR.
FÖR BG11 SE DETALJ. 6 / K--20-6-0000003
FÖR GT14, GT15, BG14, GT14, GT13, BG13, BG12, BG13, BG17, BG18 SE DETALJ. 7 / K--20-6-0000003
- 7 NY HÅLTAGNING I VÄGG SOM PLACERAS MELLAN BEFINTLIGA TRÄBJÄLKAR. LAGET PÅ HÅLTAGNING ÄR ANPASSNINGSBART.
- 8 NY HÅLTAGNING I VÄGG MED NY AVVÄXLING VID L-PROFIL SE DETALJ. 1 / K--20-6-0000001
VID HEA-BALKAR SE DETALJ. 2 / K--20-6-0000001
- 9 NY HÅLTAGNING I VÄGG UTAN AVVÄXLING.
- 10 HÅLTAGNING PLACERAS MELLAN STÅLBALKAR & BJÄLKAR. SE DETALJ. 9 / K--20-6-0000003
- 11 HÅLTAGNING I TVÅ NIVÅER. SE DETALJ. 9 / K--20-6-0000004
- 12 HÅLTAGNING I TVÅ NIVÅER. FÖR GT13 SE DETALJ. 10 / K--20-6-0000003
FÖR BG17, BG18 SE DETALJ. 9 / K--20-6-0000008
- 13 SPARRANNA I BJÄLKLAG. SE DETALJ. 12 / K--20-6-0000003
- 14 ELRÖR I BJÄLKLAG FÖR GT13 SE DETALJ. 13 / K--20-6-0000003
FÖR BG17, BG18 SE DETALJ. 10 / K--20-6-0000008
- 15 HÅLTAGNING UNDER ÖPPNING SE DETALJ. 8 / K--20-6-0000004

VID UTSÄTTNING AV HÅLTAGNINGAR GENOM VÄGG SKA A-RITNING OCH BEFINTLIG STUKATUR BEAKTAS. MÅTT KAN BEHÖVAS JUSTERAS UPP TILL 50mm

FÖRESKRIFTER

DÄR ANNAT EJ ANGES SE:
ALLMÄNNA FÖRESKRIFTER K--20-0-0000000 & K--20-0-0000001

SAMTLIGA SCHAFT SKALL SÄTTAS IGEN TILL E160

MÅTT ÄR NOMINELLA OCH SKALL KONTROLLERAS PÅ PLATS

HÄNVISNINGAR

YVT/VT SE: K--20-0-0000002
BGT SE: K--20-0-0000003
GT SE: K--20-0-0000004
TT/BTT SE: K--20-0-0000005


EJ BYGGHANDLING

ENDAST DELENTREPRENADER SOM SÖCKATS I BYGGHANDLINGEN-PM GÄLLER SOM BYGGHANDLING. GÄLLER BÅDE I MODELL OCH PÅ RITNING.

D	DE03.04.06.11.12.16.26.53.56-K-PM06	2023.07.02	MR
C	DE03.04.06.11.12.16.26.56-K-PM04	2023.02.05	MR
B	DE03.04.06.11.12.13.16.26.49.52.56-K-P-M02	2020-11-30	EE
A	DE03.04.12.13-K-PM01	2020-10-16	EE
BET	ÄNDRING AVSEER	DATUM	SKÖT

BYGGHANDLING

VASAKRONAN

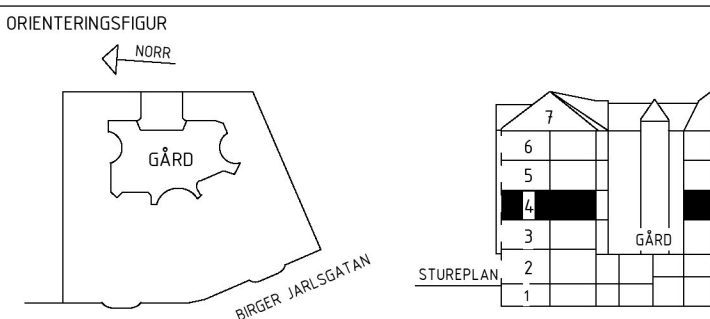

SPERLINGENS BACKE 45

KONTORSFASTIGHET

A	WINGÅRSH ARKITEKTKONTOR AB	T: 010-788 10 00
BR	BRIAB	T: 08-410 102 50
E	TYRÉN AB	T: 010-452 20 00
S	LOOSTRÖM	T: 08-755 11 60
SP	CONVISE STOCKHOLM AB	T: 08-400 297 50
S	ÄF-INFRASTRUCTURE AB	T: 010-505 00 00
V	ÄF-INFRASTRUCTURE AB	T: 010-505 00 00
W	ÄF-INFRASTRUCTURE AB	T: 010-505 00 00
-	-	T: -
C	SWECO	T: 08-695 60 00

INÅNDRING DELENTREPRENADER
DE03, DE04, DE06, DE11, DE12, DE16, DE19, DE25,

UPPRÄG NR 2018094	BYGGKONTRAKT AV MR/EE	HANDLÄGGARE E. EHRENBURG
DATUM 2020-05-08	ANSLAGS P. KÄLLERED	BYGGNAD 14119 001

BÖP 4

SKALA 1:50	NUMMER K--20-1-0004000	REV. D
---------------	---------------------------	-----------

ORIGINALFORMAT: A0