



1-SEKTIÖN VID TERRASS
1:50

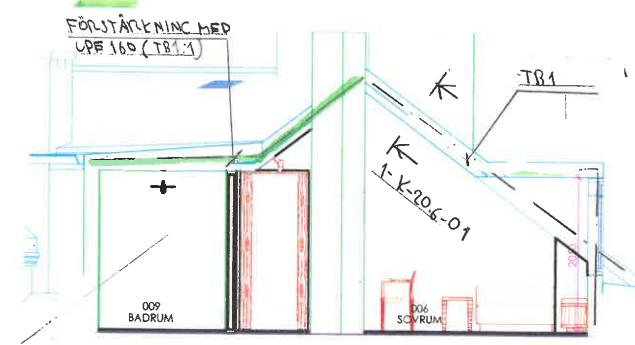

2-NORMALSEKTIÖN
1:50

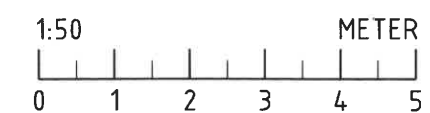

BYGGSAMRÅDSHANDLING



Tel. 08-652 06 60 E-post: info@astadien.se

UPPDRAG NR 1541-29	RITAD AV J. SANDSTRÖM	UPPDRAGSLEDARE J. SANDSTRÖM
DATUM 2021-09-28	ANSVARIG J. SANDSTRÖM	

KV. VAKTELN 1
VINDSOMBYGGNAD
SEKTIÖNER

SKALA A1 1:50 A3 1:100	NUMMER K-20.2-01	REV -
------------------------------	---------------------	----------