


FF1 - RVE 100 SYSTEMAIR  
FD 1 - GPDF FLÄTKABOUP

PLAN 1 - SOUTERRÄNGPLAN

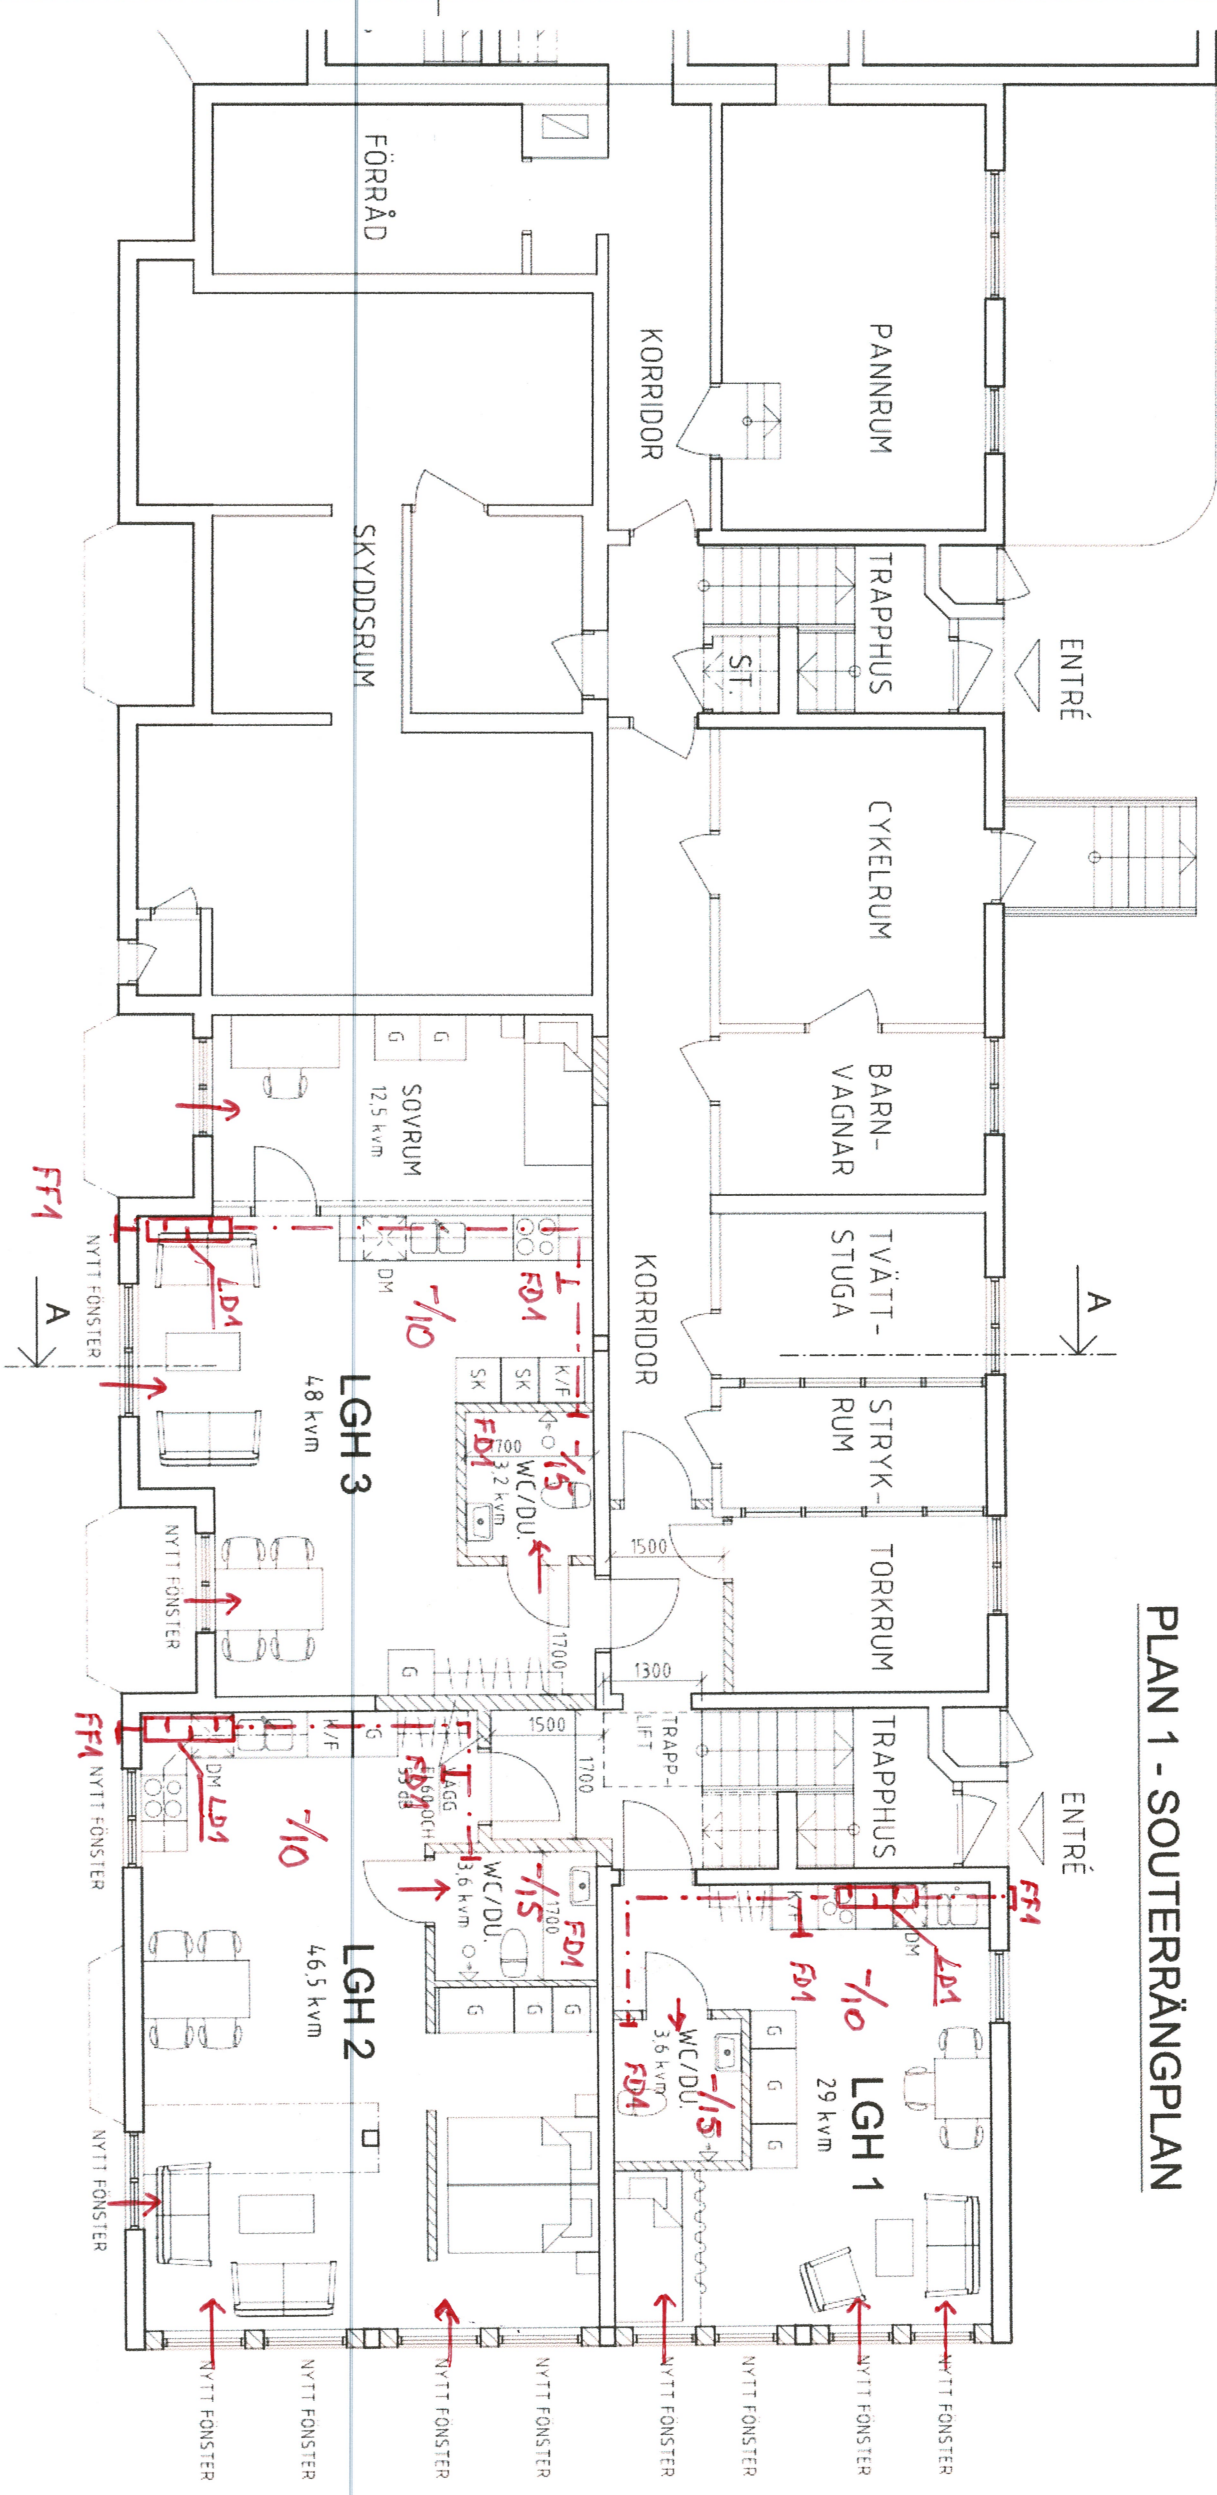

FÖRKLARINGAR:

MÅTT ANGES I MILLIMETER

BEFINTLIG BYGGNADSDDEL

NY BYGGNADSDDEL

BEFINTLIG DÖRR

NY DÖRR

A	ANDRAD PLAN- LÖSNING FÖR NYA LÄGENHETER GENOM ATT LÄGENHETS- ENTRÉ ORDNAS FRÅN BET TRAPPHUS. FÖR BÄTTRÉ TILLGÅNGLIGHET ANVISAD PLATS FÖR NY TRAPP-LIFT.	20210604	MTO
FASAD MOT SÖDER: NY GÅNGVÄG MED RÄMP OCH STÖDMUR			
UTGÅR			
ENTRÉDÖRR TILL NY LÄGENHET UTGÅR ANDRAT ANTAL OCH STÖRLEK AV NYA FÖNSTER			
FASAD MOT ÖSTER: ENTRÉ TILL NYA LÄGENHETER UTGÅR ANDRAT ANTAL OCH STÖRLEK AV NYA FÖNSTER			
BEFINTLIG MARKYTA UTANFÖR Huset ANDRAS EJ NY HRP-PLATS UTGÅR			
BYGGLOVSHANDLING			
KV. FILIALEN 1 RÅCKSTA STOCKHOLM			
Arkitekten ARKITEKTKONTOR AB Trädgårdsgatan 3 111 31 Stockholm 080070-775 10 18 s.tefano@arkitekten.se			
UTSÄNDNING	UTSÄNDNING AV	UTSÄNDNING	
2020-11-26	2020-11-26	2020-11-26	
FLERBOSTADSHUS	FLERBOSTADSHUS	FLERBOSTADSHUS	
DEL AV PLAN 1 - SOUTERRÄNGPLAN	DEL AV PLAN 1 - SOUTERRÄNGPLAN	DEL AV PLAN 1 - SOUTERRÄNGPLAN	
1100 /A3	A401-101	A	