


Plan vind
1:100

SKALA 1:100

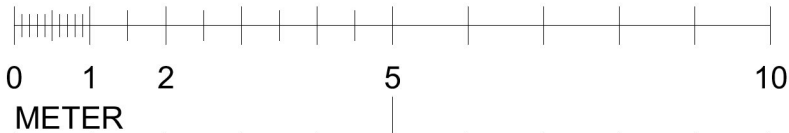

A9	1	ÄNDRING TAKKUPOR	2021-10-24	
A8	1	ÄNDRING TAKFÖNSTER	2021-10-24	
A7	1	ÄNDRING PLANLÖSNING LGH 2	2021-10-19	
A6	1	ÄNDRING PLANLÖSNING LGH 1	2021-10-14	
A5	1	ÄNDRING TAKFÖNSTER	2021-09-15	
A4	1	ÄNDRING TAK VID ALTANER	2021-09-15	
A3	1	ÄNDRING TAKKUPOR	2021-09-13	
A2	1	ÄNDRING PLANLÖSNING LGH 2	2021-09-13	
A1	1	ÄNDRING PLANLÖSNING LGH 1	2021-09-13	
BET	ANT	ÄNDRING AVSER	DATUM	Sign.

BYGGLOVSHANDLING

PIPLÄRKAN 11

UPPDRAG NR		RITAD AV	HANDLÄGGARE
#PIn			FJ
DATUM		ANSVARIG	
21-10-25		FREDRIK JUNGQVIST	
PIPLÄRKAN 11			
OMBYGGNAD VIND 2 LGH			
SKALA A3 1:100	NUMMER A-40-1-106	BET A	