


Sektion B9
1:100

A9	1	ÄNDRING TAKKUPOR	2021-10-24	
A8	1	ÄNDRING TAKFÖNSTER	2021-10-24	
A7	1	ÄNDRING PLANLÖSNING LGH 2	2021-10-19	
A6	1	ÄNDRING PLANLÖSNING LGH 1	2021-10-14	
A5	1	ÄNDRING TAKFÖNSTER	2021-09-15	
A4	1	ÄNDRING TAK VID ALTANER	2021-09-15	
A3	1	ÄNDRING TAKKUPOR	2021-09-13	
A2	1	ÄNDRING PLANLÖSNING LGH 2	2021-09-13	
A1	1	ÄNDRING PLANLÖSNING LGH 1	2021-09-13	
BET	ANT	ÄNDRING AVSER	DATUM	Sign.

BYGGLOVSHANDLING

PIPLÄRKAN 11

<div>JUNGQVIST ARKITEKTER</div> <div>www.jungqvistarkitekter.com</div>		<div>JUNGQVIST ARKITEKTER KB</div> <div>BÄLTGAT 1 114 59 STHLM</div> <div>TEL 070-4148125,</div> <div>E-MAIL</div> <div>FREDRIK@JUNGQVISTARCHITECTS.COM</div>	
UPPDRAG NR		RITAD AV	HANDLÄGGARE
#PIn			FJ
DATUM		ANSVARIG	
21-10-25		FREDRIK JUNGQVIST	
PIPLÄRKAN 11			
OMBYGGNAD VIND 2 LGH			
SKALA A3		NUMMER	BET
1:100		A-40-2-105	A

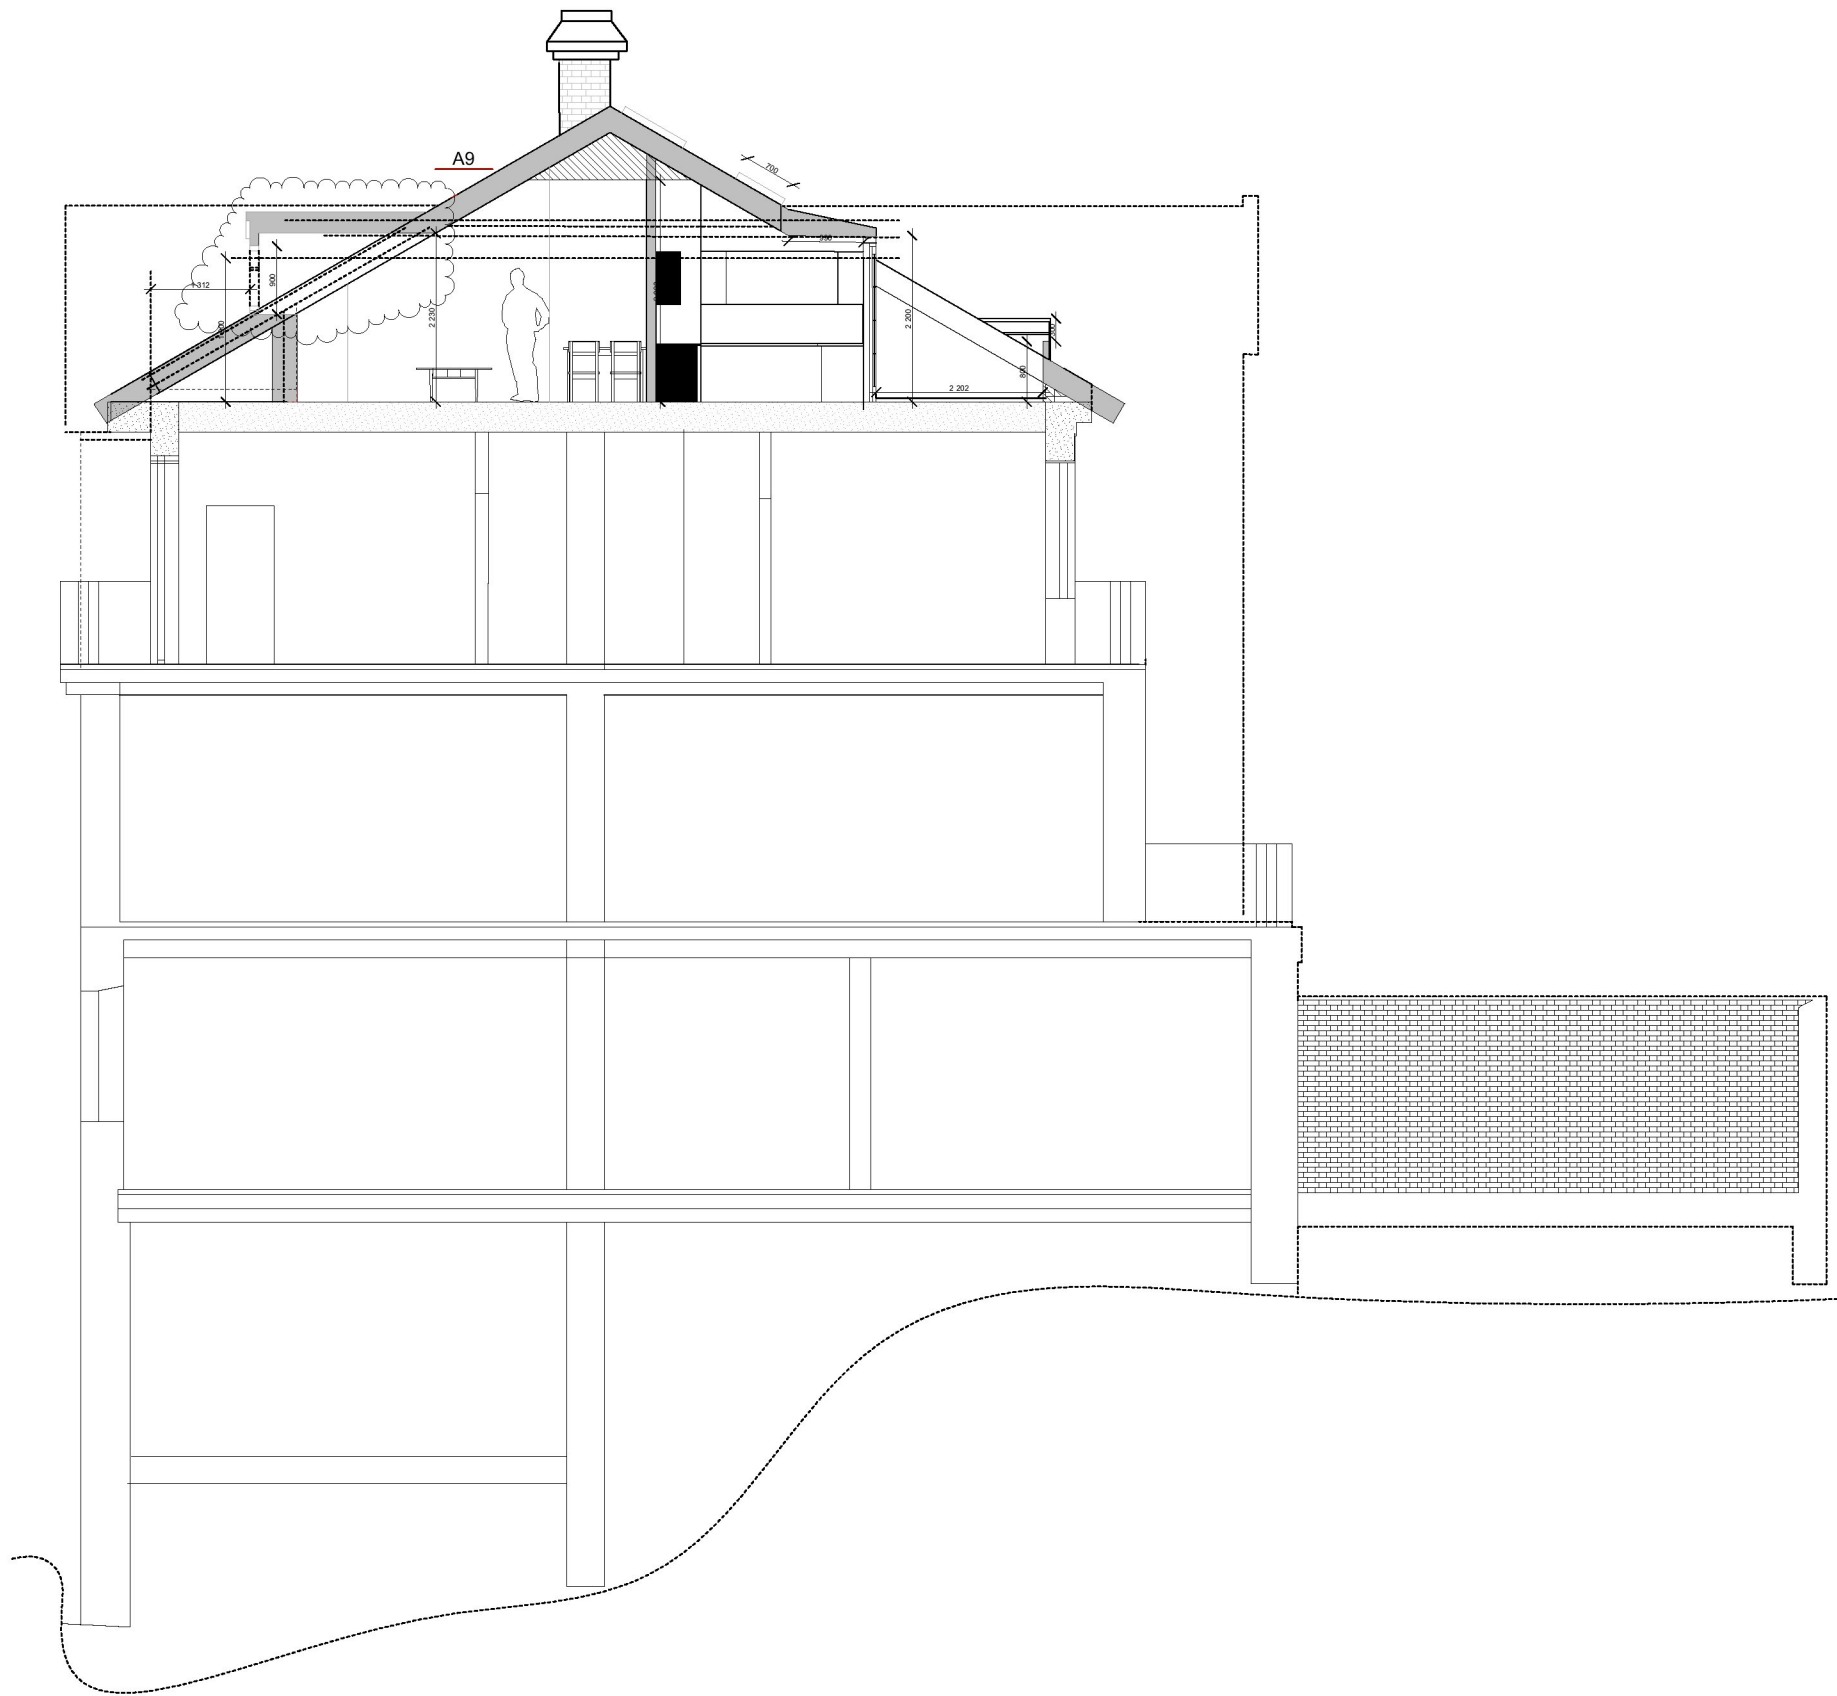

Sektion B12
1:100

A9	1	ÄNDRING TAKKUPOR	2021-10-24	
A8	1	ÄNDRING TAKFÖNSTER	2021-10-24	
A7	1	ÄNDRING PLANLÖSNING LGH 2	2021-10-19	
A6	1	ÄNDRING PLANLÖSNING LGH 1	2021-10-14	
A5	1	ÄNDRING TAKFÖNSTER	2021-09-15	
A4	1	ÄNDRING TAK VID ALTANER	2021-09-15	
A3	1	ÄNDRING TAKKUPOR	2021-09-13	
A2	1	ÄNDRING PLANLÖSNING LGH 2	2021-09-13	
A1	1	ÄNDRING PLANLÖSNING LGH 1	2021-09-13	
BET	ANT	ÄNDRING AVSER	DATUM	Sign.

BYGGLOVSHANDLING

PIPLÄRKAN 11

<div>JUNGQVIST ARKITEKTER</div> <div>www.jungqvistarkitekter.com</div>		<div>JUNGQVIST ARKITEKTER KB</div> <div>BÄLTGAT 1 114 59 STHLM</div> <div>TEL 070-4148125,</div> <div>E-MAIL</div> <div>FREDRIK@JUNGQVISTARCHITECTS.COM</div>	
UPPDRAG NR	RITAD AV	HANDLÄGGARE	
#PIn		FJ	
DATUM	ANSVARIG		
21-10-25	FREDRIK JUNGQVIST		
PIPLÄRKAN 11			
OMBYGGNAD VIND 2 LGH			
SKALA A3	NUMMER		BET
1:100	A-40-2-106		A