




Inkom till Stockholms stadsbyggnadskontor - 2022-03-01, Dnr 2019-15242

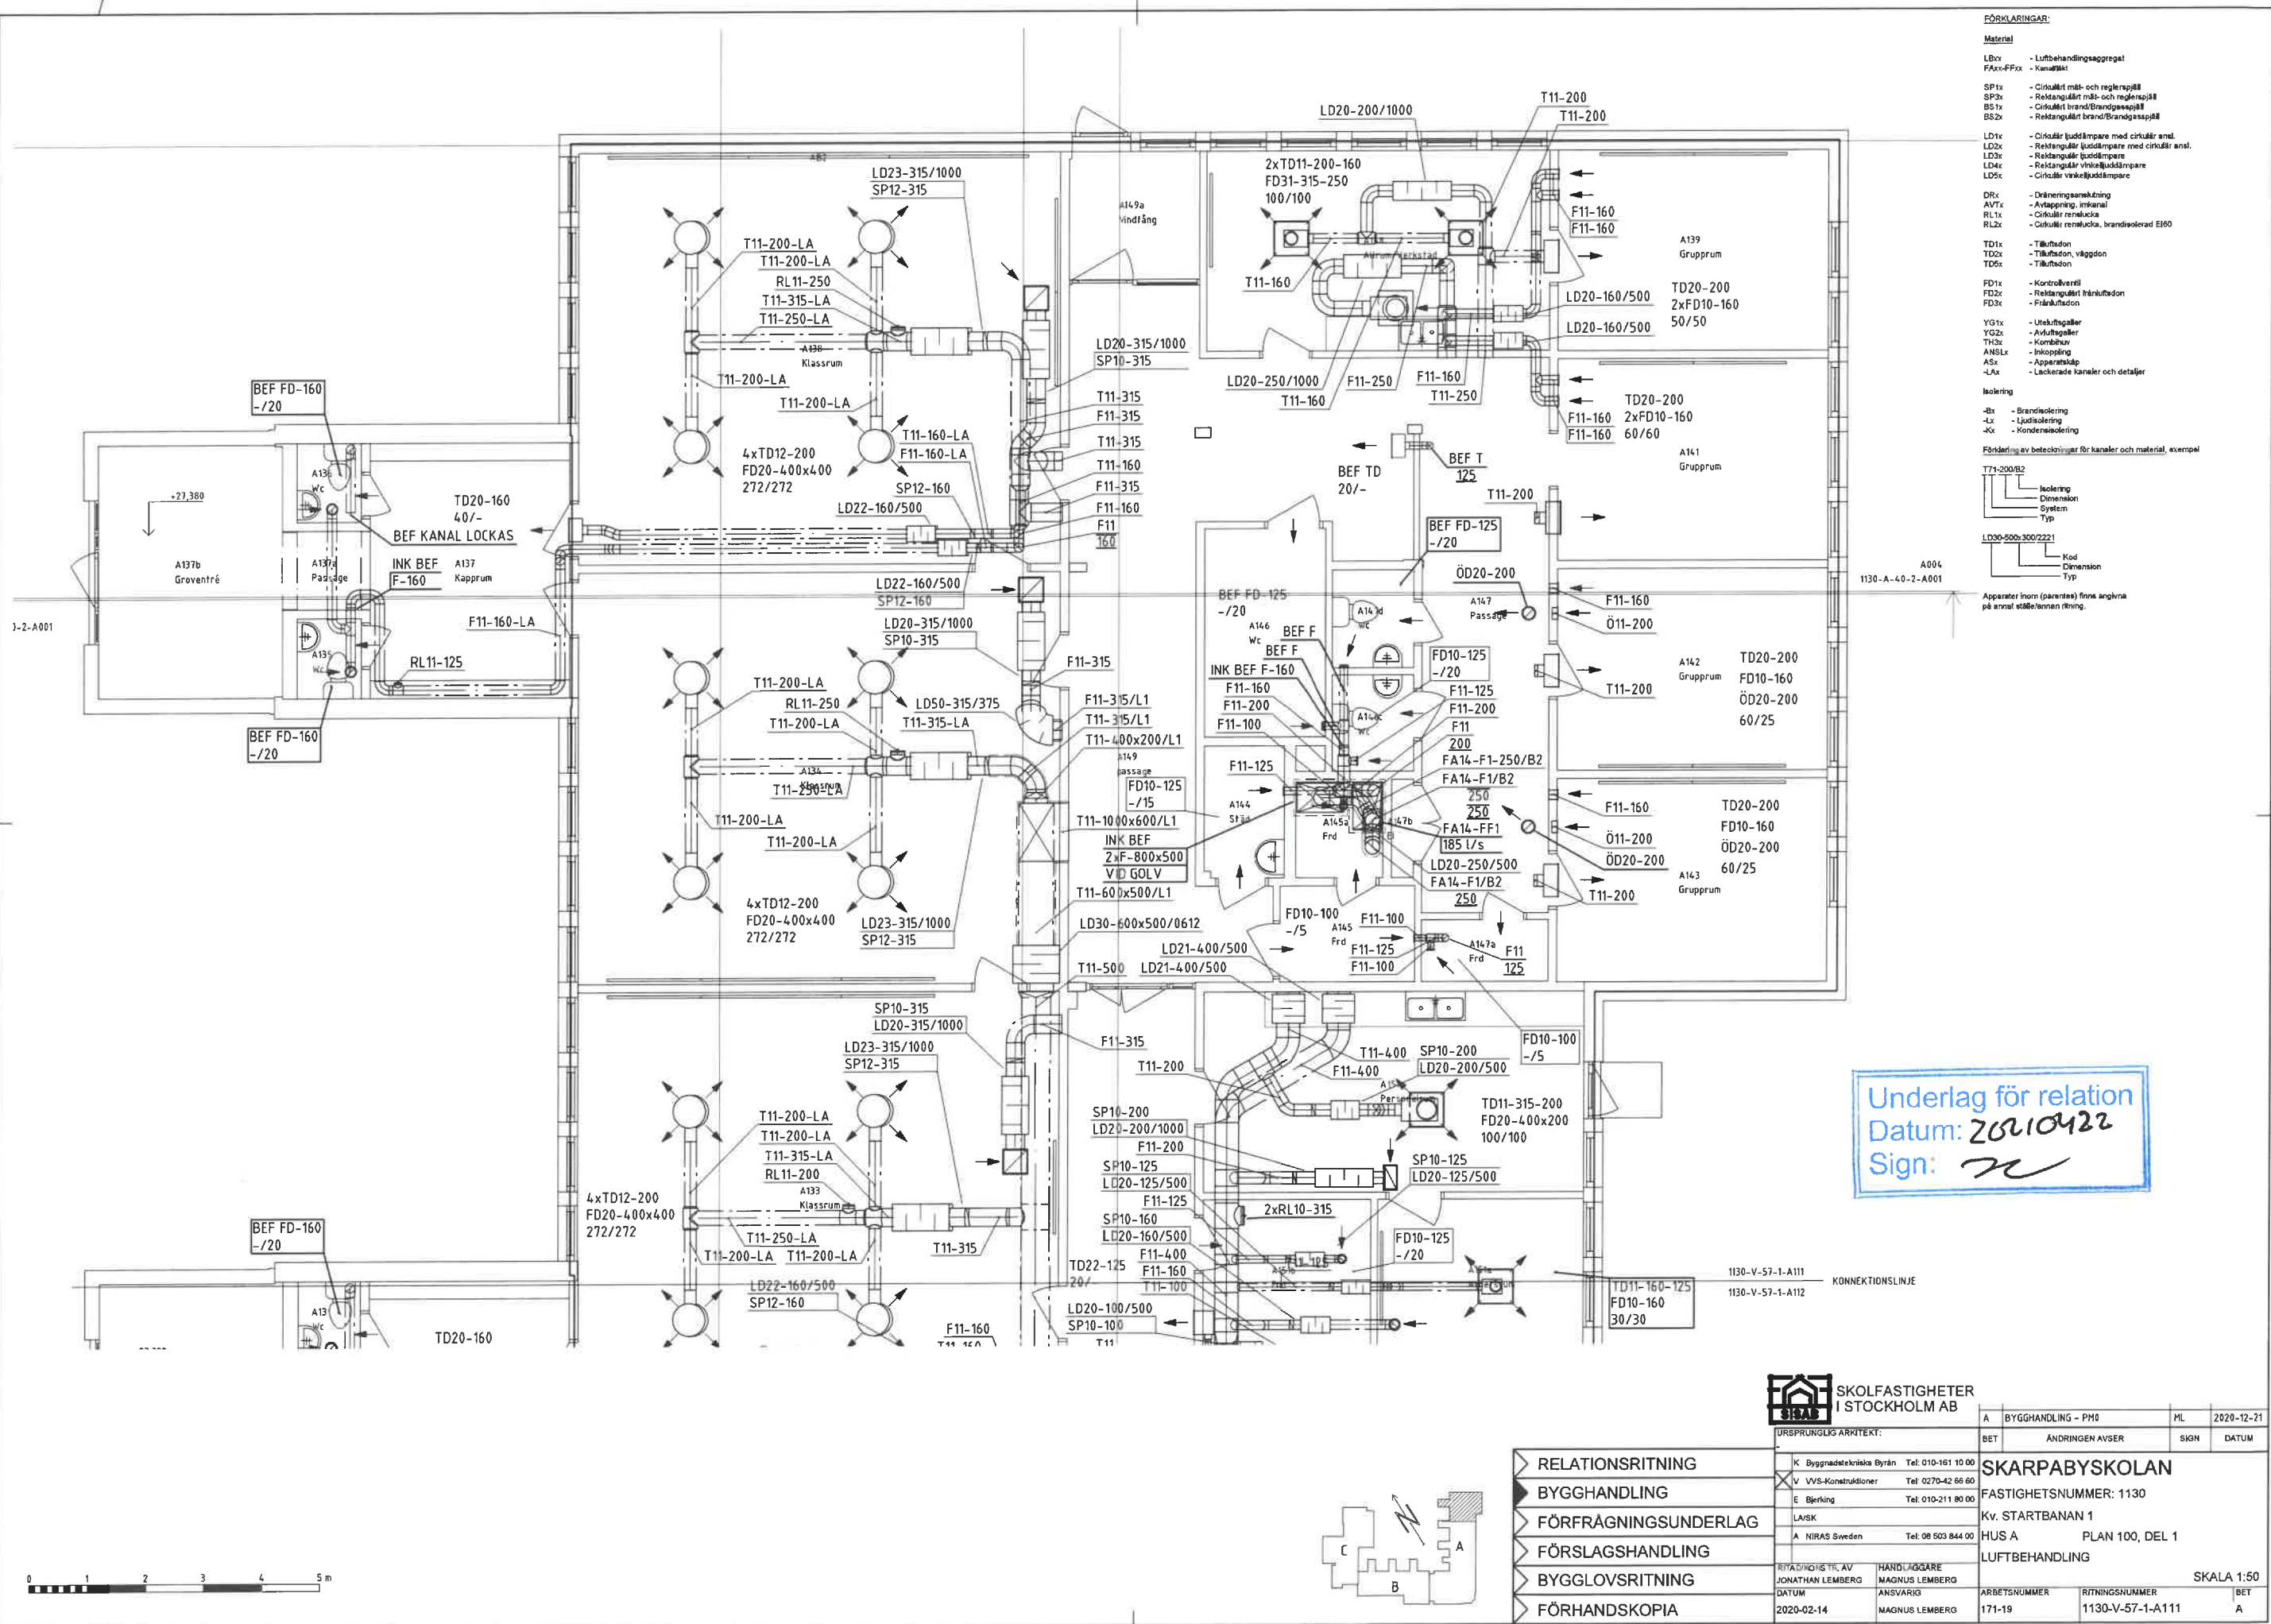


		A BYGGHANDLING - PM0		ML	2020-12-21
URSPRUNGLIG ARKITEKT:		BET	ANDRINGEN AVSER	SKÖN	DATUM
K Byggnadstekniska Byrån Tel: 010-161 10 00		SKARPABYSKOLAN			
V VVS-Konstruktioner Tel: 0270-42 66 60		FASTIGHETSNUMMER: 1130			
E Björking Tel: 010-211 80 00		Kv. STARTBANAN 1			
LA/SK		HUS A PLAN 100, DEL 1			
A NIRAS Sweden Tel: 08 503 844 00		LUFTHANDLING			
RITADNINGENS FÖRÄNDRINGAR		HANDLAGGARE		SKALA 1:50	
JONATHAN LEMBERG		MAGNUS LEMBERG		ARBETSNUMMER	
DATUM		ANSVARIG		RITINGSNUMMER	
2020-02-14		MAGNUS LEMBERG		1130-V-57-1-A111	
				BET	
				A	

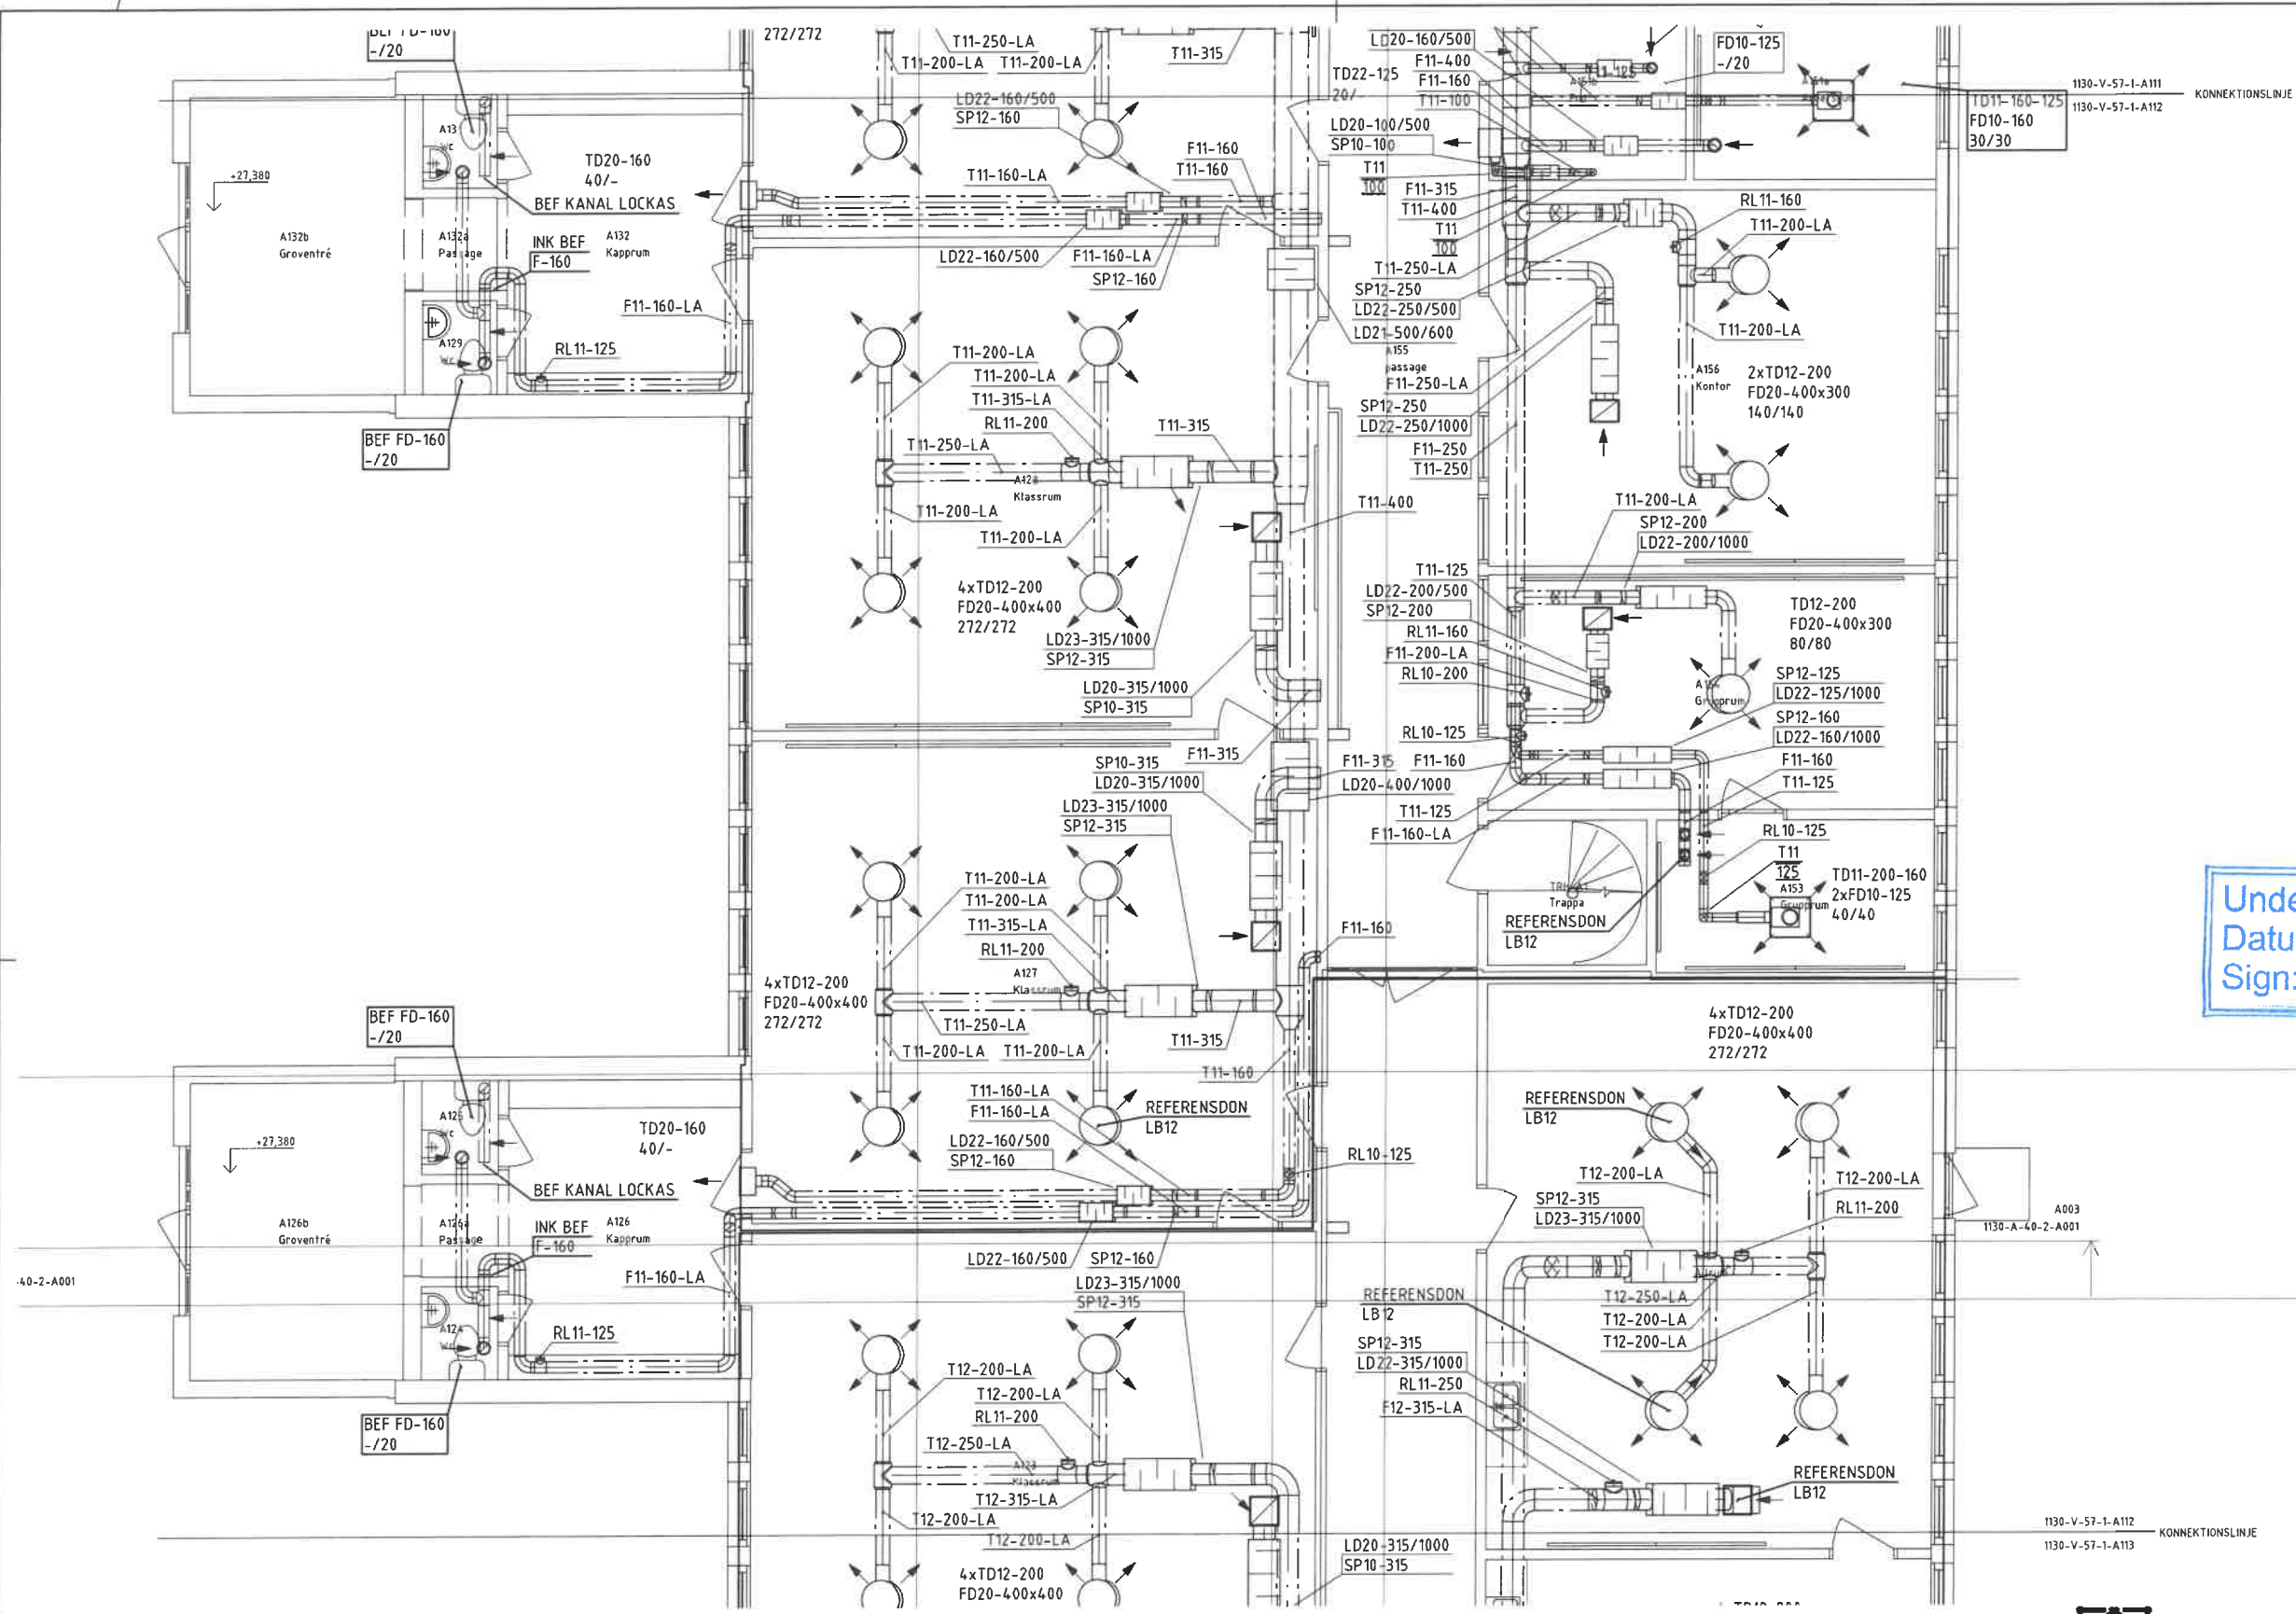

- ## FÖRKLARINGAR:
- Material**
- | | |
|----------|---|
| LBox | - Luthelandningsaggregat |
| FBox-FFx | - Kanalmått |
| SP1x | - Cirkulärt mått- och reglerspöål |
| SP2x | - Cirkulärt mått- och reglerspöål |
| BS1x | - Rektangulärt brand/Brandspöål |
| BS2x | - Rektangulärt brand/Brandspöål |
| LD1x | - Cirkulär luddämpare med cirkulär anal. |
| LD2x | - Rektangulär luddämpare med cirkulär anal. |
| LD3x | - Rektangulär luddämpare |
| LD4x | - Rektangulär vinkel luddämpare |
| LD5x | - Cirkulär vinkel luddämpare |
| DRx | - Dräneringsutslutning |
| AV1Tx | - Avsläppning, inkanal |
| RL1x | - Cirkulär remsula |
| RL2x | - Cirkulär remsula, brandisolerad E160 |
| TD1x | - Tilluftsdon |
| TD2x | - Tilluftsdon, väggdon |
| TD5x | - Tilluftsdon |
| FD1x | - Kontrollventil |
| FD2x | - Rektangulärt fränkluftsdon |
| FD3x | - Fränkluftsdon |
| YQ1x | - Utslutningsgaller |
| YQ2x | - Avslutningsgaller |
| TH3x | - Kombiuv |
| ANSLx | - Inkoppling |
| -LxV | - Apparatbult |
| -LxV | - Läckande kanaler och detaljer |
- Isolering**
- | | |
|-----|-------------------|
| -Bx | - Brandsisolering |
| -Lx | - Luddisolering |
| -Kx | - Kondensisolerig |
- Förklaring av beteckningar för kanaler och material, exempel**
- 771-200/B2**
-
- LD30-500x300/2221**
-
- Apparater inom (parentes) finns angivna på annat ställe inom reningen.

Underlag för relation
Datum: 20210422
Sign: 

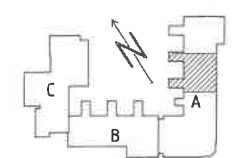

 SKOLFÄSTIGHETER I STOCKHOLM AB		A		BYGGHANDLING - PM0	ML	2020-12-21
URS PRÖVNINGSGÅR ARKIVERT:		BET		ÄNDRINGEN AVSER	SIGN	DATUM
RELATIONSRTNING	<input type="checkbox"/> K Byggnadstekniska Byrån Tel: 010-161 10 00	SKARPABYSKOLAN FASTIGHETSNUMMER: 1130 Kv. STARTBANAN 1 HUS A PLAN 100, DEL 2 LUFTBEHANDLING SKALA 1:50				
BYGGHANDLING	<input checked="" type="checkbox"/> V VVS-Konstruktörer Tel: 0270-42 66 80					
FÖRFRÅGNINGSUNDERLAG	<input type="checkbox"/> E Björking Tel: 010-211 80 00					
FÖRSLAGSHANDLING	<input type="checkbox"/> LA/SK					
BYGGLOVSRTNING	<input type="checkbox"/> A NIRAS Sweden Tel: 08 503 844 00					
FÖRHANDSKOPIA	RITAD/KONS TR. AV JONATHAN LEMBERG	HANDLÄGGARE MAGNUS LEMBERG				
	DATUM	ANSVÄRIG	ARBETSNUMMER	RITINGSNUMMER	BET	
	2020-02-14	MAGNUS LEMBERG	171-19	1130-V-57-1-A112	A	

