


PLAN 06

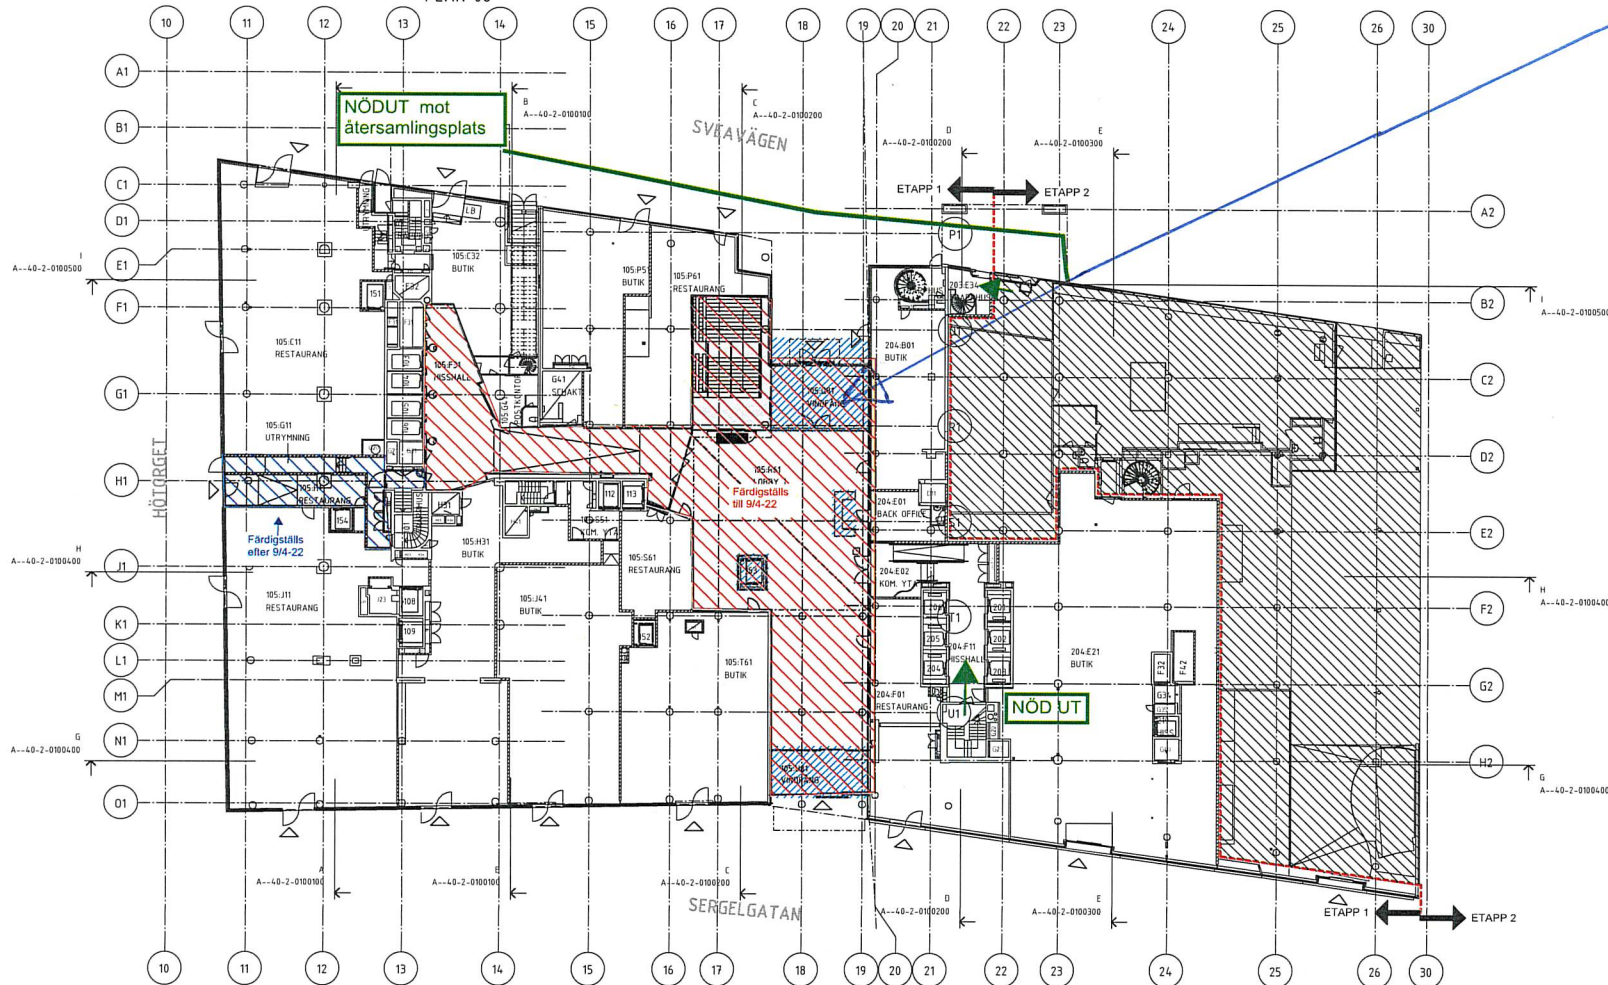

FÖRKLARINGAR & FÖRESKRIFTER

ALLMÄNNA FÖRESKRIFTER SE
A--00-0-0100000



HÄNVISNINGAR


DE 5610-1/5750-1
DELPLANER:

A--40-0-0101110
A--40-0-0102120
A--40-0-0103110
A--40-0-0103120
A--40-0-0102150
A--40-0-0104110
A--40-0-0104120
A--40-0-0103130
A--40-0-0105110
A--40-0-0105120
A--40-0-0104130
A--40-0-0106110
A--40-0-0107110
A--40-0-0107120
A--40-0-0105130
A--40-0-0108110
A--40-0-0108120
A--40-0-0106130

6510-1	2019-06-10		
5750-1	2019-06-10	2019-06-28	A--PMTH, 2008
5610-1	2019-05-29	2019-06-28	A--PMTH, 2008
5526-1	2019-03-15		
5440-1	2019-03-08		
DE	FU	BH	GALLANDE PH

BYGGHANDLING

VASAKRONAN

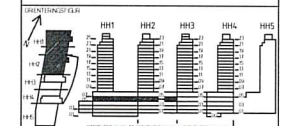

VASAKRONAN
PROJEKTNAMN
1417000063

BERIDAREBANAN 77
HÖGHUS 1


A) WESTER + ELSNER	T: 08-402 68 80
K) TYRÉN	T: 010-452 20 88
E) PROJEKTEL	T: 010-19 97 08
V) SEC PROJEKT AB/PERAK AB	T: 072-226 59 33
BR) BRANDKONSULTEN	T: 08-585 344 80
S) EVOGA AB	T: 073-412 16 44
SP) NORDISKA BRAND	T: 08-730 86 70
W) HELENIUS INGENJÖRSBYRÅ AB	T: 08-425 22 00
PL) TÅ Consult AB/DATAG AB	T: 076-877 67 16
C) SWECO POSITION AB	T: 08-495 60 00

LETTKÄLLA N1	DETALJÄRSTÄLL AV	HANDELLÄGARE
2745-00	M. SVENSSON	H. JOHANSSON
2019-06-28	S. SJÖBERGSSON	14170

OMBYGGNAD ETAPP 1
HUS 1, HUS 2
PLAN 05, PLAN 04, VÅN 0 TR
ÖVERSIKTSPLAN

SKALA 1:200	NÄRME A--40-1-0105100	FÖRST D
----------------	--------------------------	------------

ORIGINALFORMAT: A1

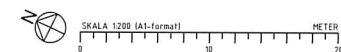

FÖRKLARINGAR & FÖRESKRIFTER

ALLMÄNNA FÖRESKRIFTER SE
A---40-0-010000



INGÅR EJ I ETAPP 1



DELAR UTGÅR

HÄNVISNINGAR

DE 5610-1/5750-1


DELPLANER:

A---40-0-010110
A---40-0-010210
A---40-0-0102120
A---40-0-010310
A---40-0-0103120
A---40-0-0102130
A---40-0-010410
A---40-0-0104120
A---40-0-0103130
A---40-0-010510
A---40-0-0105120
A---40-0-0104130
A---40-0-010610
A---40-0-010710
A---40-0-0107120
A---40-0-0105130
A---40-0-010810
A---40-0-0108120
A---40-0-0106130

610-1	2019-06-10		
5750-1	2019-06-10	2019-06-28	A-PMTH, 20089
5610-1	2019-05-29	2019-06-28	A-PMTH, 20089
DE	FU	BH	GÄLLANDE PH

BYGGHANDLING

VASAKRONAN

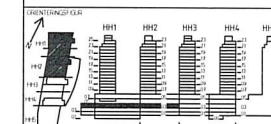

PROJEKTERAD AV: BERIDAREBANAN 77
HÖGHUS 1

A) WESTER + ELSNER	T. 08-402 68 00
K) TYRÉN	T. 010-452 20 00
E) PROJEKTEL	T. 018-13 97 00
V) SEC. PROJEKT AB/PERAX AB	T. 072-226 59 73
BR) BRANDKONSTLÉN	T. 08-505 344 00
S) EVOGGA AB	T. 073-412 76 46
SP) NORDISKA BRAND	T. 08-710 06 70
W) HELENIUS INGENJÖRSBYRÅ AB	T. 08-625 22 00
PL) TÅ CONSULT AB/DAMAS AB	T. 076-877 67 76
C) SWECO POSITION AB	T. 08-695 60 00

UPPTÄLLNING	UTVECKLING AV	HANDELLÄGGA
2745-00	M. SVENSSON	H. JOHANSSON
DATUM	ANVÄND	PÅSTÄMT
2019-06-28	S. SVENSSON	16.10

OMBYGGNAD ETAPP 1
HUS 1, HUS 2
PLAN 04, PLAN 03, VÅN -1 TR
ÖVERSIKTSPLAN

SKALA	1:200	UTGÅVA	A---40-1-0104100
ORIGINALFORMAT	A1		