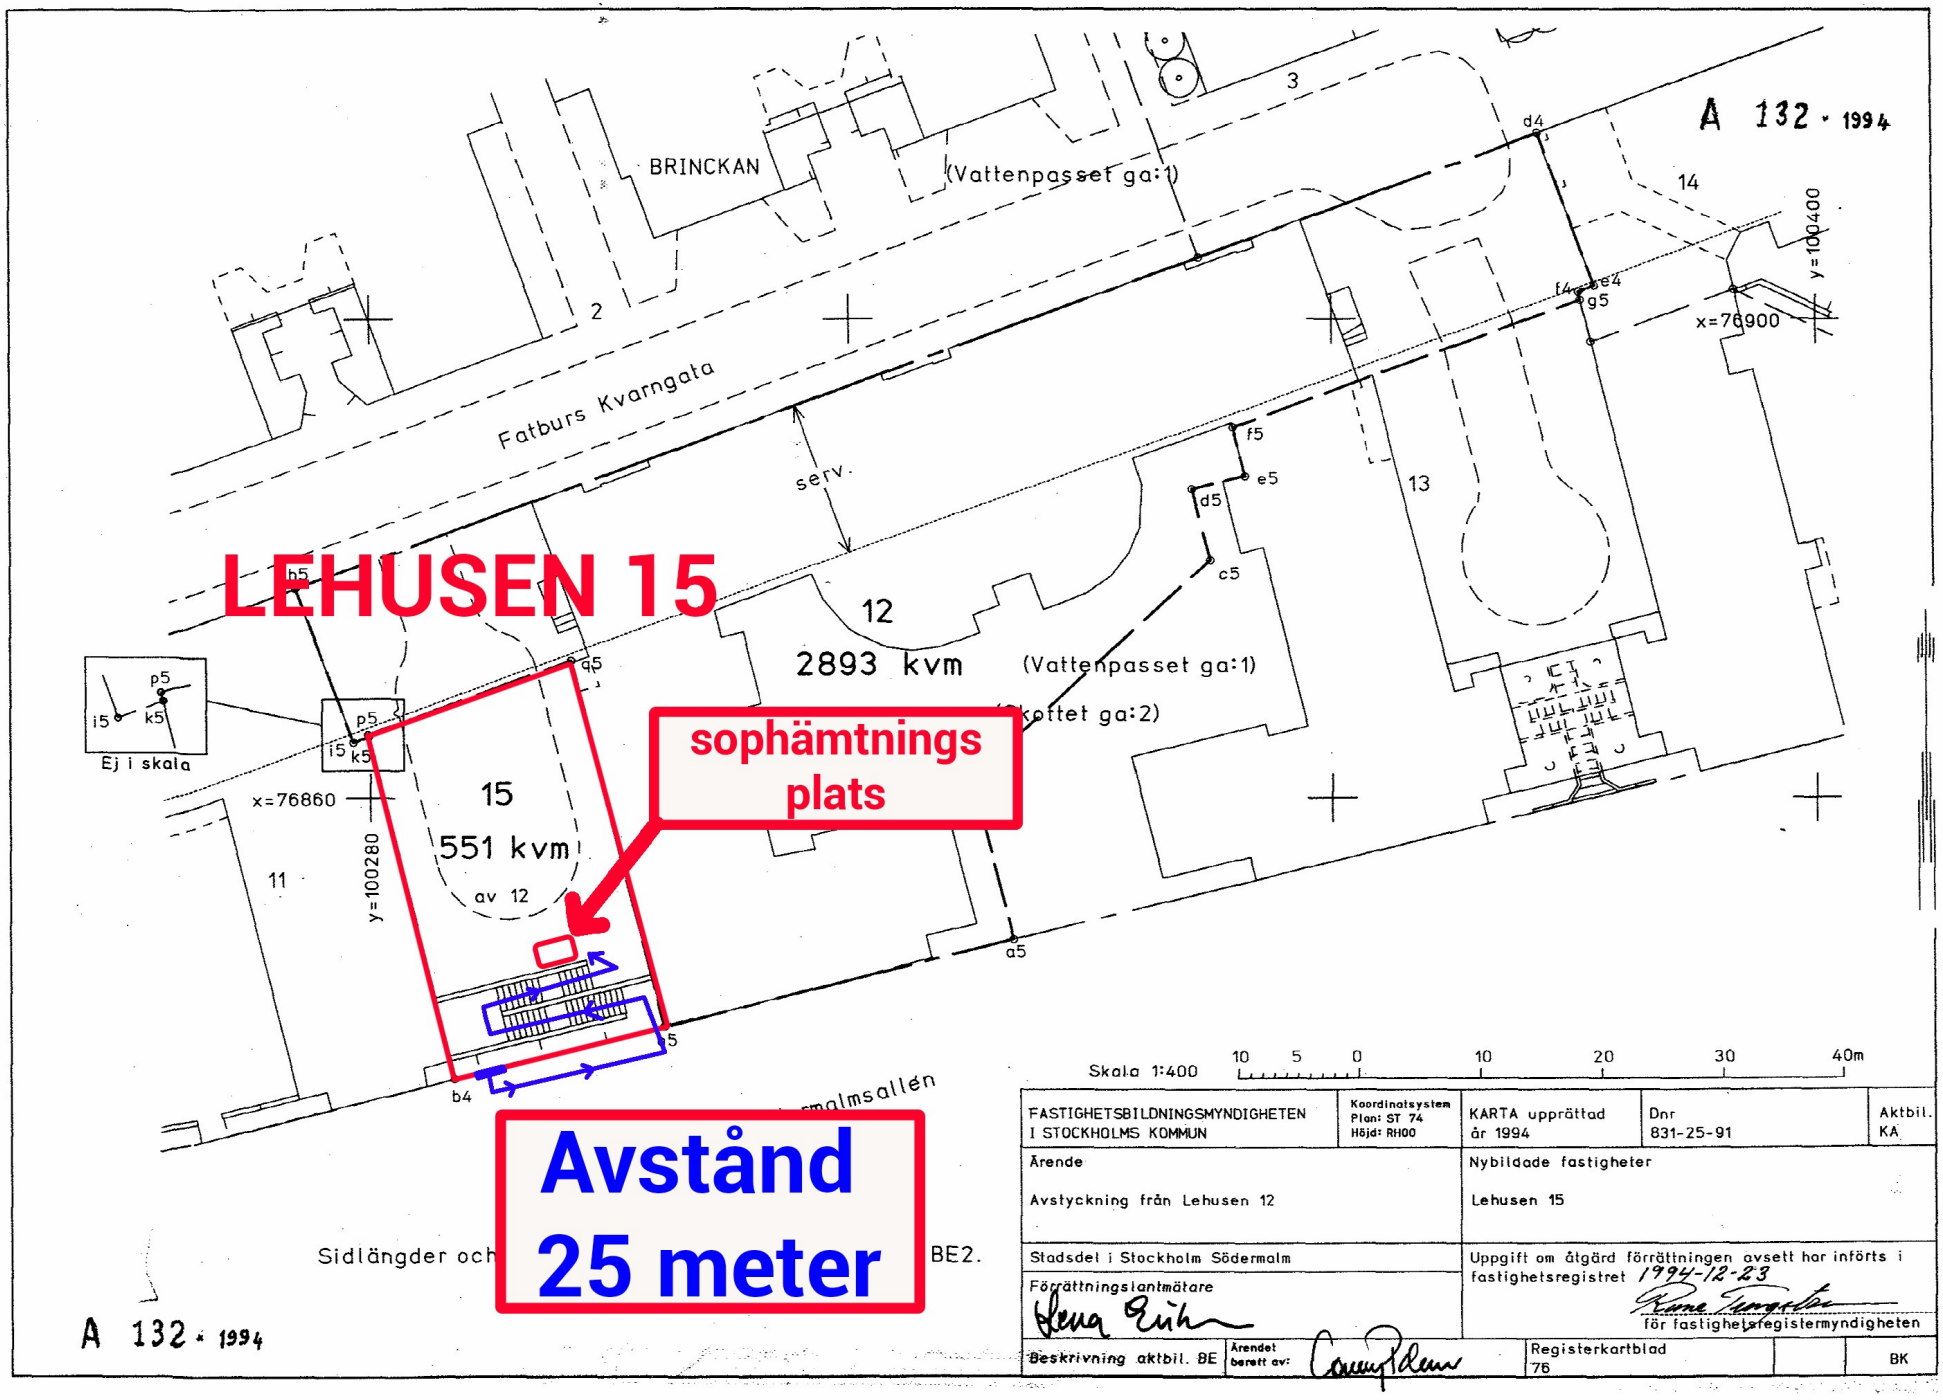

Inkom till Stockholms stadsbyggnadskontor - 2022-04-07, Dnr 2019-11494