Inkom till Stockholms stadsbyggnadskontor - 2022-04-08, Dnr 2019-17541

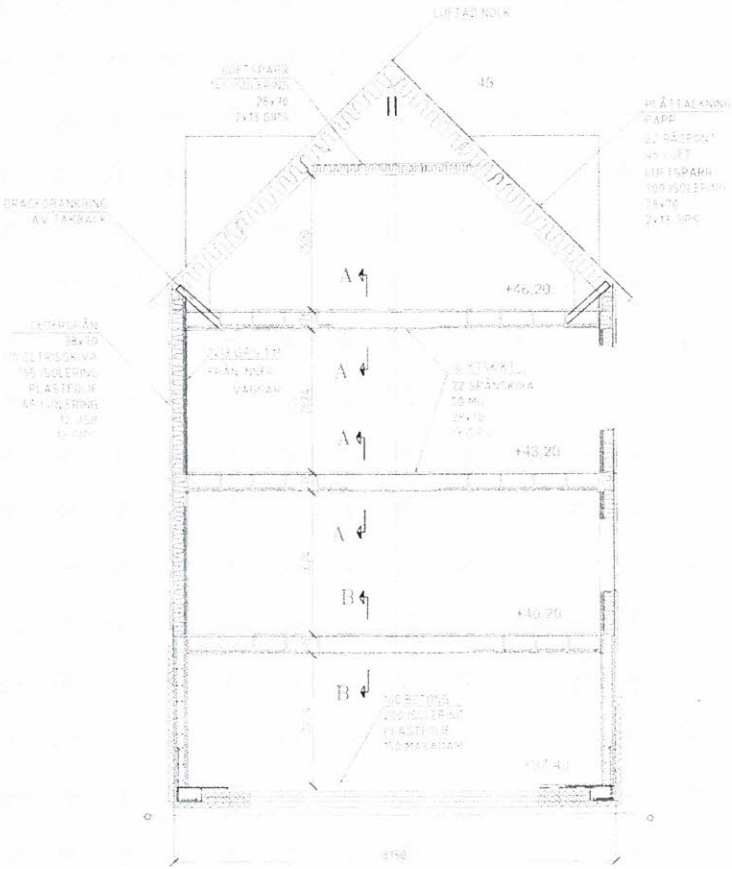

SEKTION

GAVELSNITT

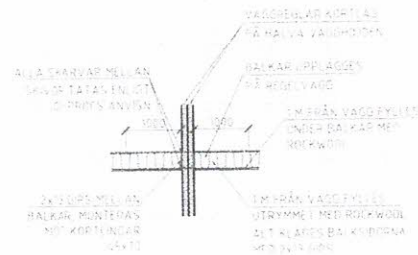

A – A

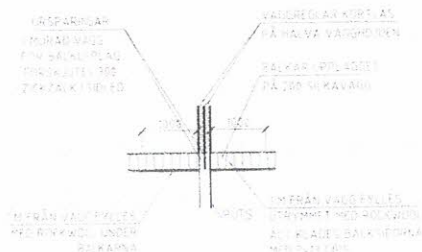

B – B

RELATIONSHANDLING

VILLA SCANDINAVA

NYBYGGNAD AV FLERBYTESHUS
KV. GRÅGASEN 25
STOCKHOLMS KOMMUN

SEKTION

2022-03-22

PLINT + SVENSSON ARKITEKTKONTOR
GRVÄG 4
51994 BJÖRKSTORP

K. B