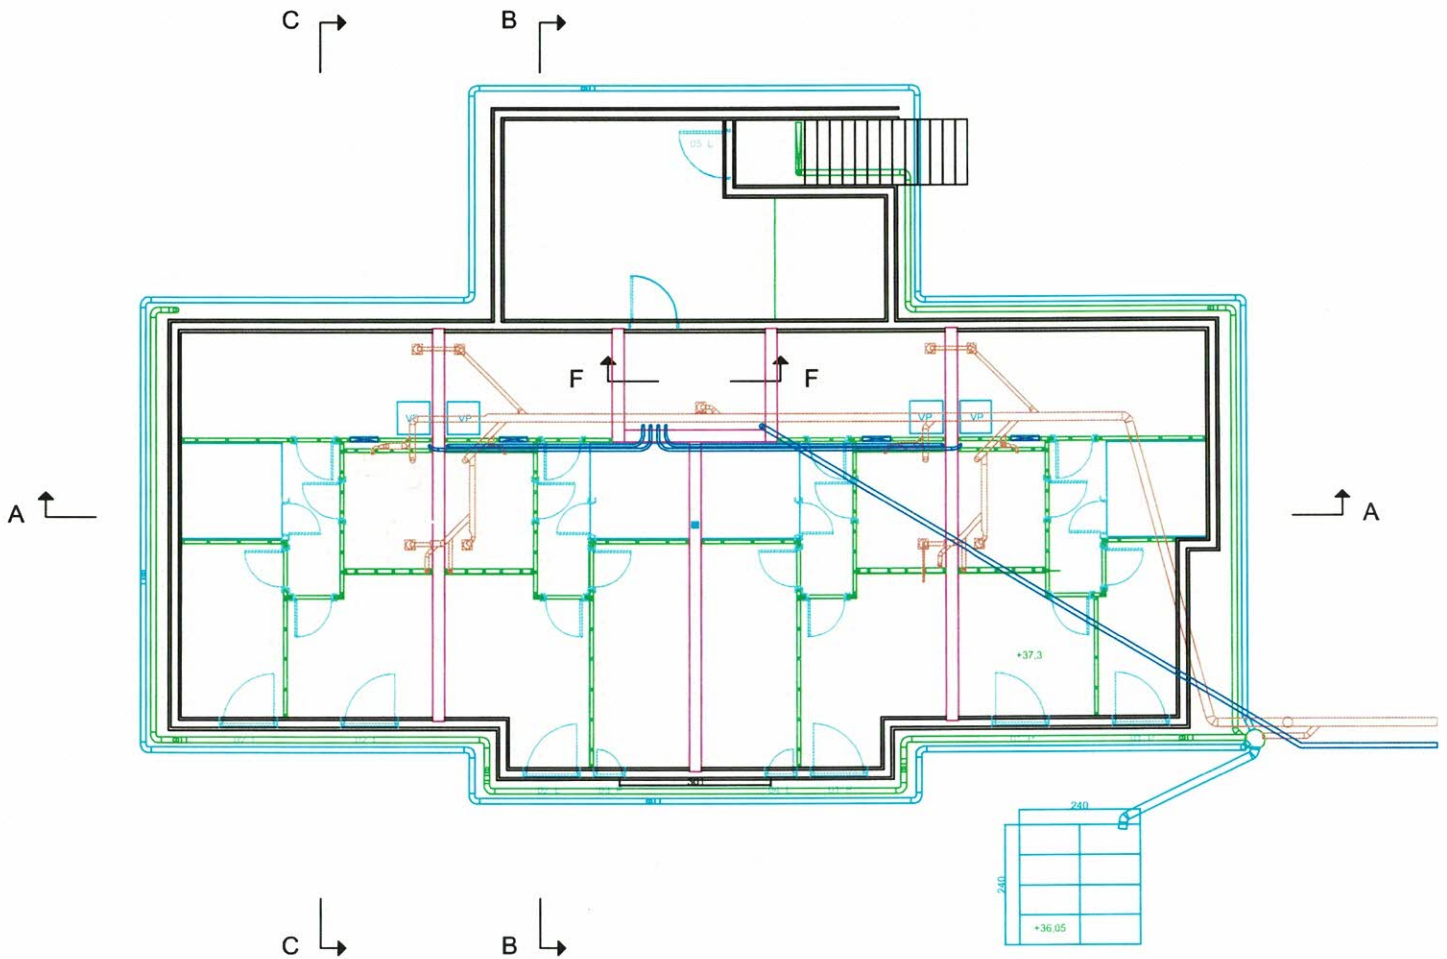

SKALA 1:100 METER
0 1 2 5

VILLA SCANDINAVIA AB

BET	ANT	ÄNDRINGEN AVSER	DATUM	SIGN

RELATIONSRITNING

VILLA SCANDINAVIA AB

NYBYGGNAD AV FLERBOSTADSHUS
GRÅGÅSEN 25
STOCKOLMS KOMMUN

NEDER PLAN
AVLOPP, VATTEN, DAGVATTEN, DRANERING

UPPDRAG NR/RITN.NR	RITADKONSTR AV
	DO
DATUM	HANDLÄGGARE
2021-02-20	
PROJEKTANSVARIG	

SKALA	RITNINGSNUMMER	BET
1:100, A3	A-02 R	

Inkom till Stockholms stadsbyggnadskontor - 2022-04-08. Dnr 2019-17541