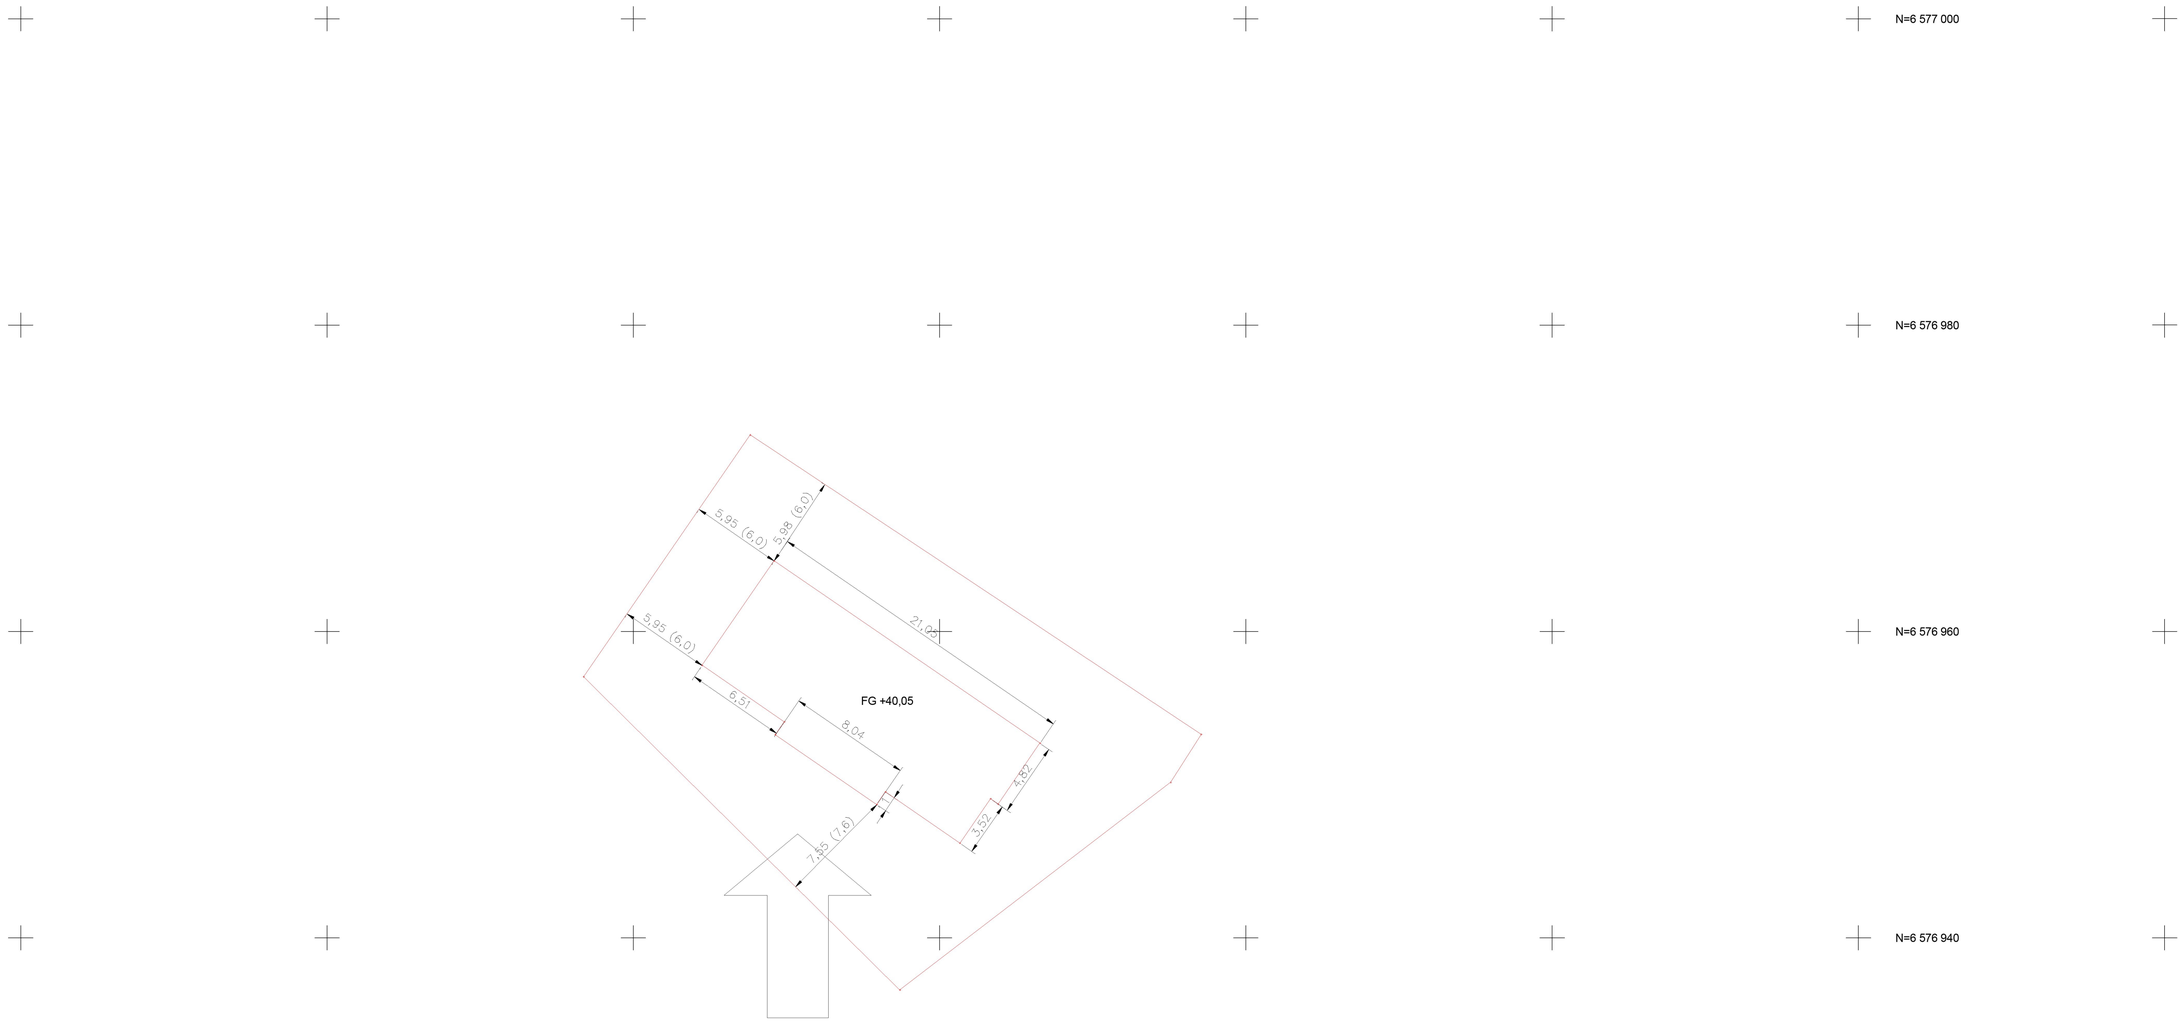


FÖRKLARINGAR
ALLA MÅTT I METER
MÅTT MOT GRÄNSERNA ÄR VINKELRÄTA
MÅTT INOM PARANTES FRÅN BYGGLOV

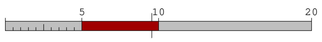

Teodoliten Mätteknik AB	LÄGESKONTROLL GRÅGÅSEN 25 STOCKHOLM Koordinatsystem i Plan: Sweref 99 18 00 Koordinatsystem i Höjd: RH2000			
RITAD AV, KONSTRUERAD AV Fatih Cimen	ARB.NR.			
2022-04-07	SKALA 1:200	HÖJDSKALA	RITNINGSNUMMER	REV

Inkom till Stockholms stadsbyggnadskontor - 2022-04-19, Dnr 2019-17541

