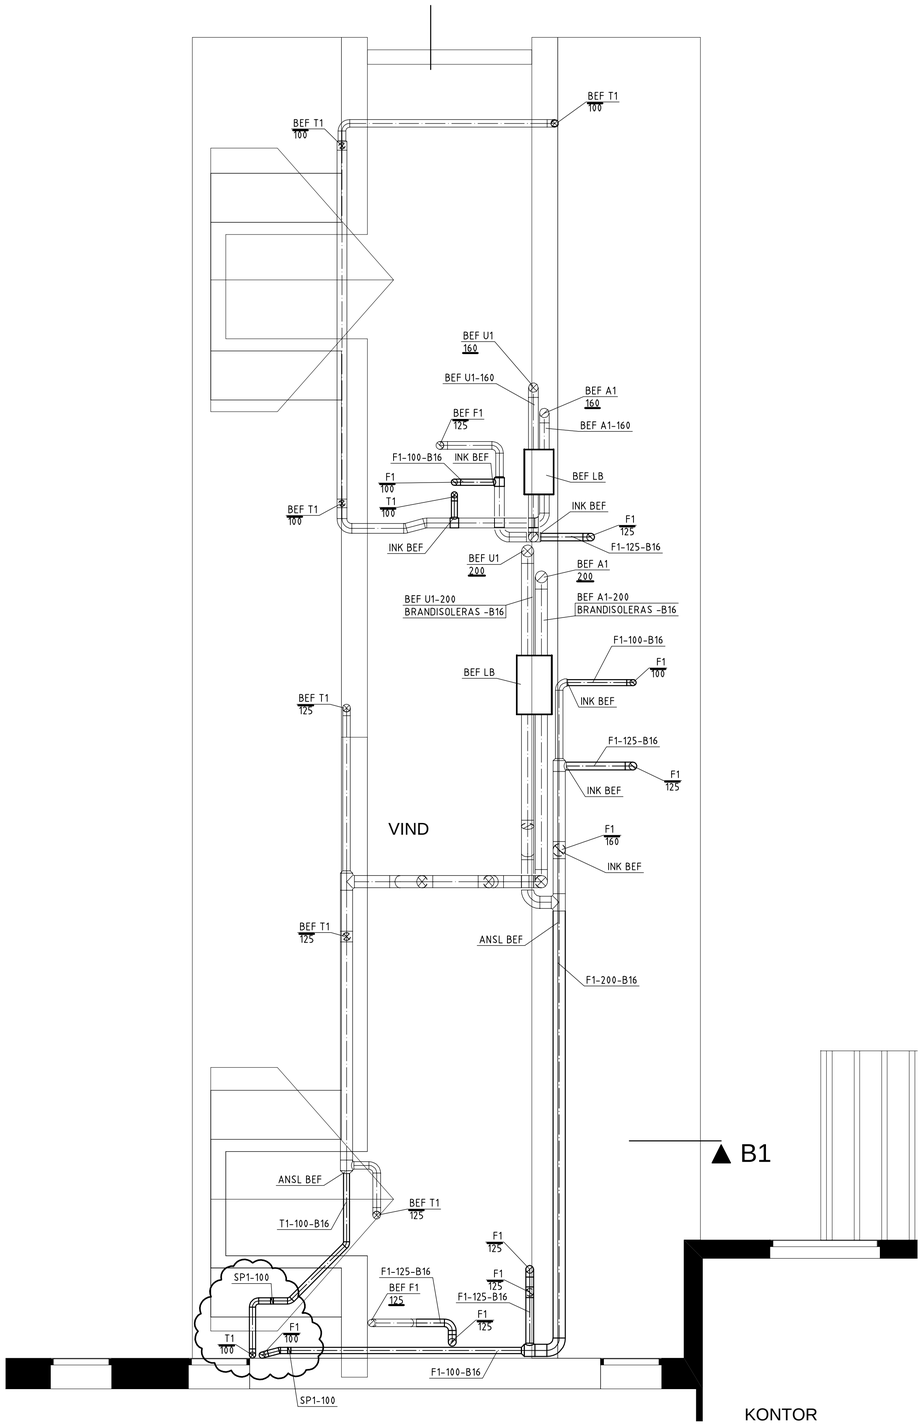

SKALA 1:50 i A1-format (1:100 i A3-format)

0 1 2 5m

FÖRKLARINGAR

MATERIAL:

T1	TILLUFTSKANAL AV VARMFÖRZINKAD STÅLPLÅT
F1	FRÅNLUFTSKANAL AV VARMFÖRZINKAD STÅLPLÅT
U1	UTELUFTSKANAL AV VARMFÖRZINKAD STÅLPLÅT
A1	AVLUFTSKANAL AV VARMFÖRZINKAD STÅLPLÅT

ÖVRIGT:

LUFTFLÖDEN ÄR ANGIVNA I l/s, DÄR EJ ANNAT ANGES.

ISOLERING:

FÖLJER SVENSK VENTILATION 2004, VER 1:3

FÖRESKRIFTER

AMA 16 SKA GÄLLA.
HÅLTAGNINGAR OCH EFTERLAGNINGAR INGÅR I BE.
STYR- OCH ÖVERVAKNING INGÅR I EE.
I HUVUDSAK INGÅR:
INSTALLATIONER FÖR PERSONALDEL OCH LÄGENHET

SP1 = INJUSTERINGSSPJÄLL, FLÄKTGROUP IRIS
FD51 = KONTROLLVENTIL, FLÄKTGROUP GPD
FD61 = SPISFLÄKT, FRANKE 210 MED INBYGGD FLÄKT
FD62 = KOLFILTERFLÄKT, FABRIKAT LIKA BEF
FD81 = TRÅDNÄTSGALLER, BEVENT/RASCH BRTO
TD21 = TILLUFTSDON M LÅDA, SWEGON CBE
TD81 = TRÅDNÄTSGALLER, BEVENT/RASCH BRTO
LD1 = LJUDDÄMPARE, SWEGON CLA-A, LÄNGD=500
LD2 = LJUDDÄMPARE, SWEGON CLA-A, LÄNGD=1000
INJUSTERING AV LUFTFLÖDEN SKA INGÅ.
MÄRKNING LIKA BEFINTLIGT SKA INGÅ.

REV	ANT	AVSEENDE	SIGN	DATUM
B	1	PM2	JB	2020-03-20
A	1	PM1	JB	2020-03-18

FASTIGHET
ROSENDALS TRÄDGÅRD

ADRESS Rosendalsterrassen 12, Stockholm

KUNGL. DJURGÅRDENS FÖRVALTNING

☐	A - Jordens Arkitekter AB	- 08-407 06 00
☐	K - Loosström	- 08-755 11 60
☐	E - Elektrokonsulten	- 08-20 01 01
☒	V - Tyréns AB	- 010-452 20 00
☐	M -	-
☐	. -	-
☐	. -	-

BYGGHANDLING

RITNINGEN AVSER
HUS 1 DEL - CFD.NR -
PLAN 3 VÅNING 1

LUFTBEHANDLING
SKALA A1 1:50 A3 1:100 Disciplin V

KONSTRUERAD AV/HANDLÄGGARE: J BERGLUND
RITAD AV: EBT
GRANSKAD AV:
DATUM: 2020-03-13
ARBETSNUMMER: 296979
V-57.1-103
REV: B

LAGER: BH90

\\Kompl\FK DATUM.dwg \\Kompl\296979-Lstr.dwg \\AModell\Rosendals Trädgård Entreplan SH 2019.09.13.dwg \\AModell\Rosendals Trädgård Övreplan SH 2019.09.13.dwg \\EVModell\E-60-P-001.dwg \\EVModell\E-60-P-003.dwg \\V-50-P-020.dwg \\V-57-P-030 RH.dwg \\V-57-P-020.dwg

PLO: 2020-03-20 00:12 O:\STH\296979\DB\MAGICAD\V\MODELL\V-57-P-030.DWG BERGLUND, JAN

Inkom till Stockholms stadsbyggnadskontor - 2022-04-21, Dnr 2019-16845