


A13	1	ÄNDRING TAKFÖNSTER	2022-05 -24	
A12	1	ÄNDRING TAKKUPOR	2022-01-19	
A11	1	ÄNDRING TAKKUPOR	2021-11-26	
A10	1	ÄNDRING TERRASSER	2021-11-23	
A9	1	ÄNDRING TAKKUPOR	2021-10-24	
A8	1	ÄNDRING TAKFÖNSTER	2021-10-24	
A7	1	ÄNDRING PLANLÖSNING LGH 2	2021-10-19	
A6	1	ÄNDRING PLANLÖSNING LGH 1	2021-10-14	
A5	1	ÄNDRING TAKFÖNSTER	2021-09-15	
A4	1	ÄNDRING TAK VID ALTANER	2021-09-15	
A3	1	ÄNDRING TAKKUPOR	2021-09-13	
A2	1	ÄNDRING PLANLÖSNING LGH 2	2021-09-13	
A1	1	ÄNDRING PLANLÖSNING LGH 1	2021-09-13	
BET	ANT	ÄNDRING AVSER	DATUM	Sign.

BYGGLOVSHANDLING		
PIPLÄRKAN 11		
	<div>JUNGOVIST ARKITEKTER</div> <div>www.jungqvistarchitects.com</div>	JUNGOVIST ARKITEKTER KB BALTGAT 1 114 59 STHLM TEL 070-4148125 E-MAIL FREDRIK@JUNGOVISTARCHITECTS.COM
UPPDRAG NR	RITAD AV	HANDLÄGGARE
#PIn		FJ
DATUM	ANSVARIG	
22-05-24	FREDRIK JUNGOVIST	
PIPLÄRKAN 11		
OMBYGGNAD VIND 2 LGH		
SKALA A3	NUMMER	BET
1:100	A-40-1-106	A

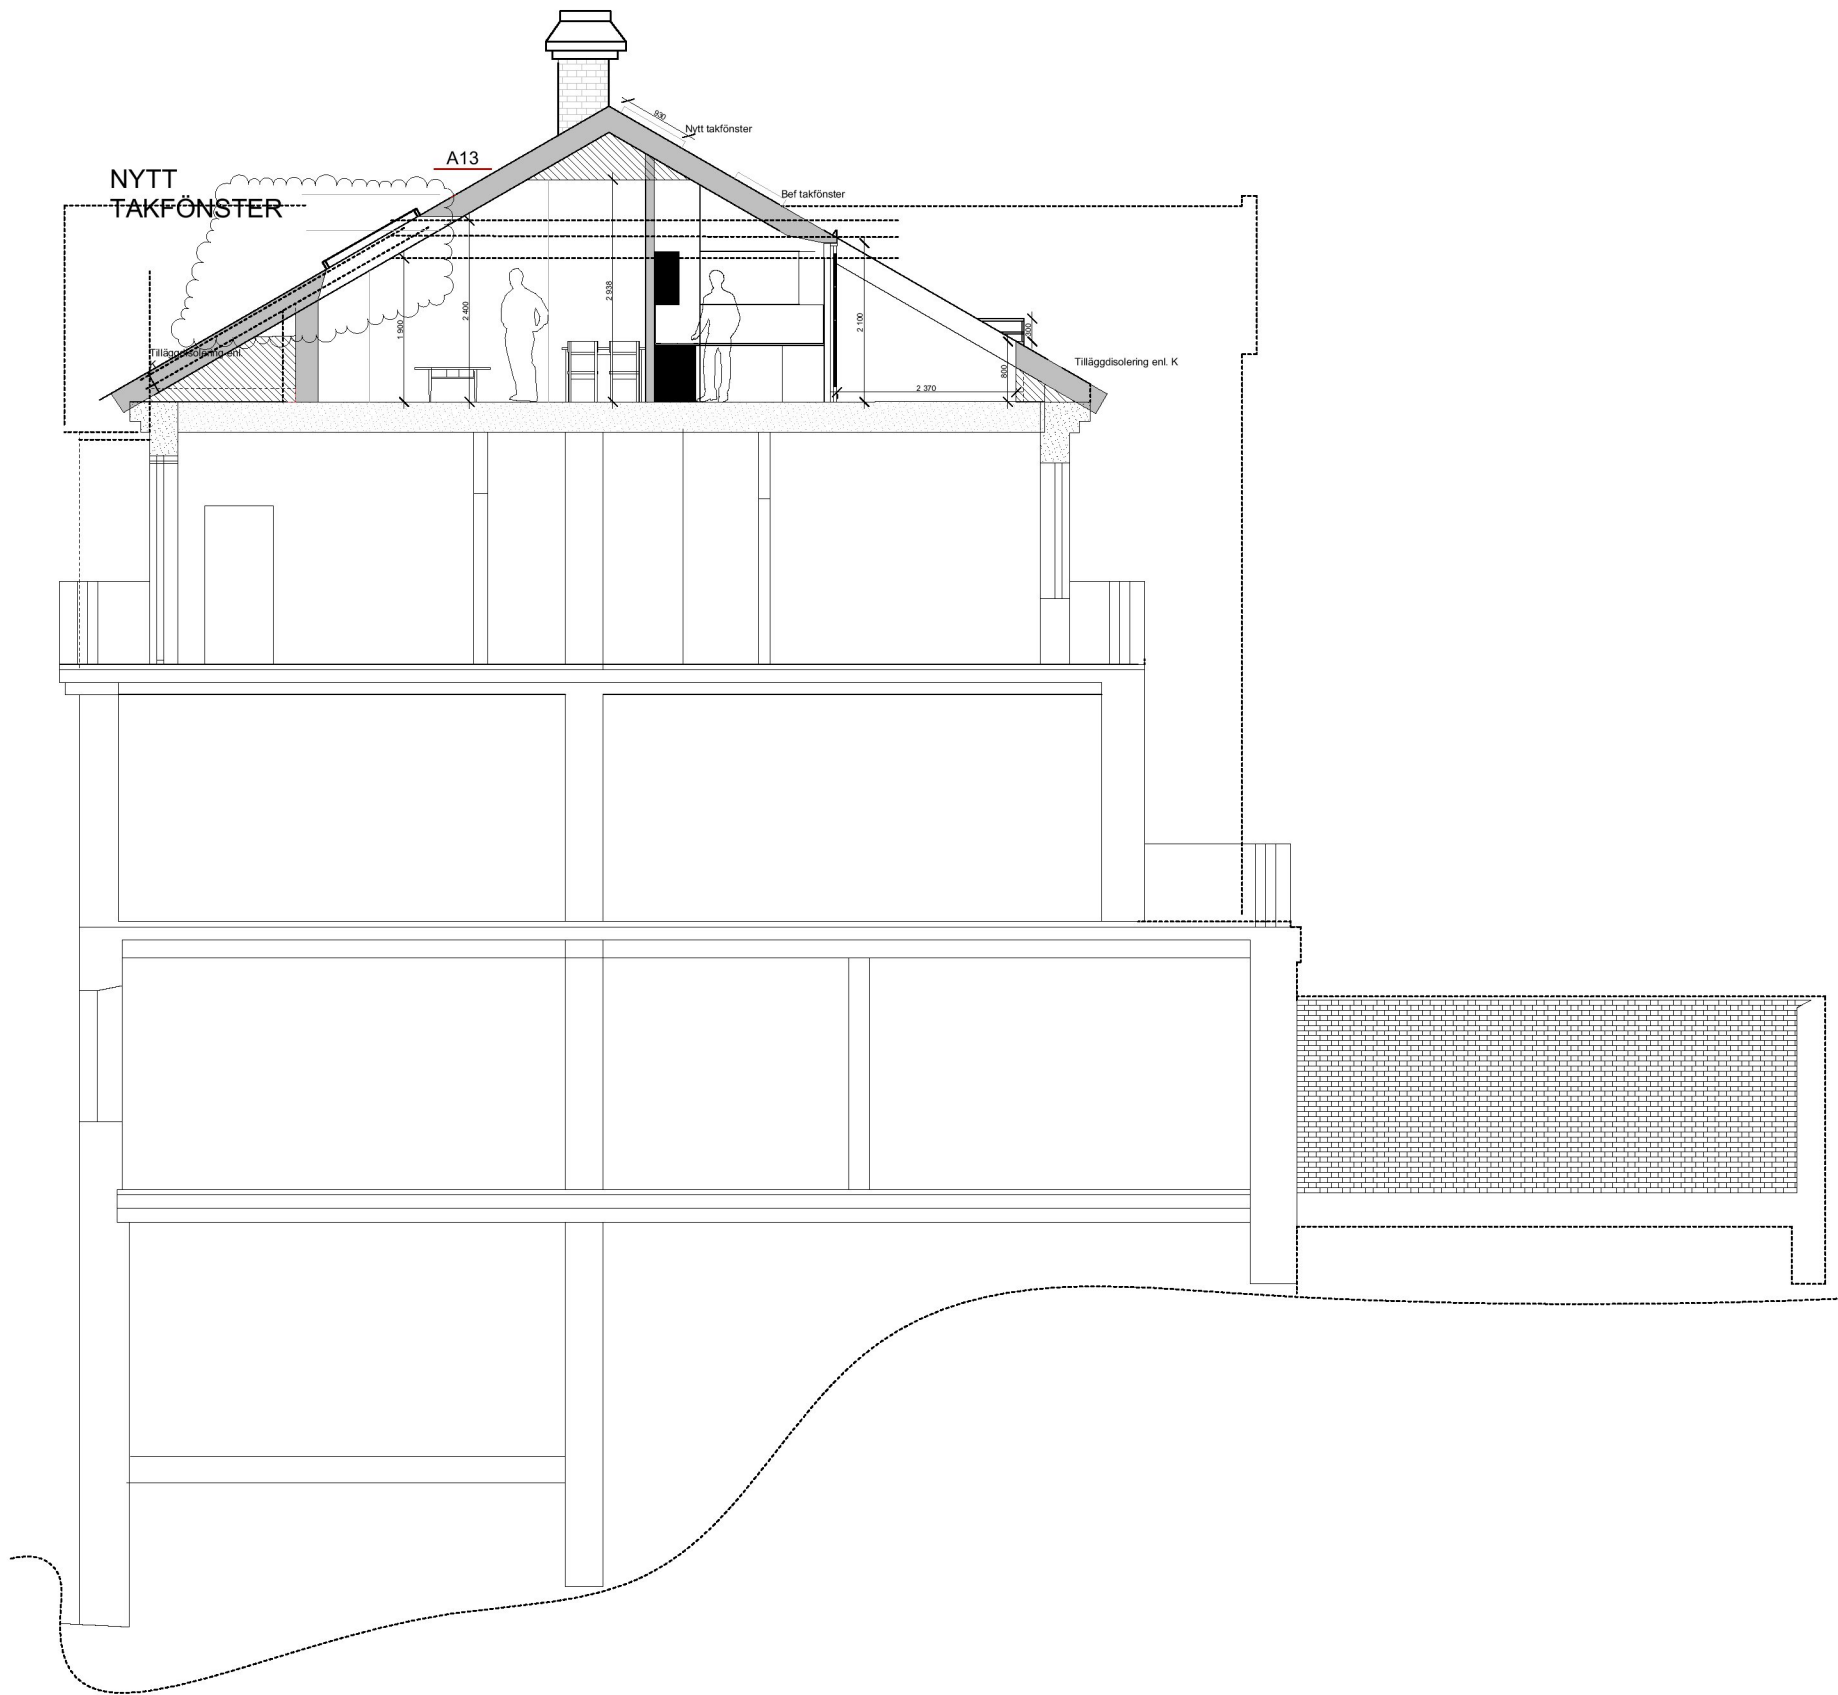

Sektion B12  
1:100

A13	1	ÄNDRING TAKFÖNSTER	2022-05 -24	
A12	1	ÄNDRING TAKKUPOR	2022-01-19	
A11	1	ÄNDRING TAKKUPOR	2021-10-26	
A10	1	ÄNDRING TERASSER	2021-11-23	
A9	1	ÄNDRING TAKKUPOR	2021-10-24	
A8	1	ÄNDRING TAKFÖNSTER	2021-10-24	
A7	1	ÄNDRING PLANLÖSNING LGH 2	2021-10-19	
A6	1	ÄNDRING PLANLÖSNING LGH 1	2021-10-14	
A5	1	ÄNDRING TAKFÖNSTER	2021-09-15	
A4	1	ÄNDRING TAK VID ALTANER	2021-09-15	
A3	1	ÄNDRING TAKKUPOR	2021-09-13	
A2	1	ÄNDRING PLANLÖSNING LGH 2	2021-09-13	
A1	1	ÄNDRING PLANLÖSNING LGH 1	2021-09-13	
BET	ANT	ÄNDRING AVSER	DATUM	Sign.

BYGGLOVSHANDLING


PIPLÄRKAN 11

<div>JUNGQVIST ARKITEKTER</div> <div>www.jungqvistarchitects.com</div>		<div>JUNGQVIST ARKITEKTER KB</div> <div>BÄLTGAT 1 114 59 STHLM</div> <div>TEL 070-4148125,</div> <div>E-MAIL</div> <div>FREDRIK@JUNGQVISTARCHITECTS.COM</div>	
UPPDRAG NR	RITAD AV	HANDLÄGGARE	
#PIn		FJ	
DATUM	ANSVARIG		
22-05-24	FREDRIK JUNGQVIST		
PIPLÄRKAN 11			
OMBYGGNAD VIND 2 LGH			
SKALA A3	NUMMER		BET
1:100	A-40-2-106		A



Fasad A  
1:100

SKALA 1:100

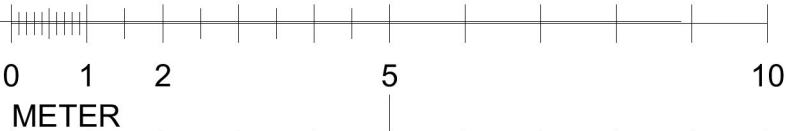

A13	1	ÄNDRING TAKFÖNSTER	2022-05 -24	
A12	1	ÄNDRING TAKKUPOR	2022-01-19	
A11	1	ÄNDRING TAKKUPOR	2021-10-26	
A10	1	ÄNDRING TERASSER	2021-11-23	
A9	1	ÄNDRING TAKKUPOR	2021-10-24	
A8	1	ÄNDRING TAKFÖNSTER	2021-10-24	
A7	1	ÄNDRING PLANLÖSNING LGH 2	2021-10-19	
A6	1	ÄNDRING PLANLÖSNING LGH 1	2021-10-14	
A5	1	ÄNDRING TAKFÖNSTER	2021-09-15	
A4	1	ÄNDRING TAK VID ALTANER	2021-09-15	
A3	1	ÄNDRING TAKKUPOR	2021-09-13	
A2	1	ÄNDRING PLANLÖSNING LGH 2	2021-09-13	
A1	1	ÄNDRING PLANLÖSNING LGH 1	2021-09-13	
BET	ANT	ÄNDRING AVSER	DATUM	Sign.

BYGGLOVSHANDLING

PIPLÄRKAN 11

<div>JUNGQVIST ARKITEKTER</div> <div>www.jungqvistarkitekter.com</div>		<div>JUNGQVIST ARKITEKTER KB</div> <div>BÄLTGAT 1 114 59 STHLM</div> <div>TEL 070-4148125,</div> <div>E-MAIL</div> <div>FREDRIK@JUNGQVISTARCHITECTS.COM</div>	
UPPDRAG NR	RITAD AV		HANDLÄGGARE
#PIn			FJ
DATUM	ANSVARIG		
22-05-24	FREDRIK JUNGQVIST		
PIPLÄRKAN 11			
OMBYGGNAD VIND 2 LGH			
SKALA A3	NUMMER		BET
1:100	A-40-3-101		A