


Inkom till Stockholms stadsbyggnadskontor - 2022-06-07, Dnr 2018-07250

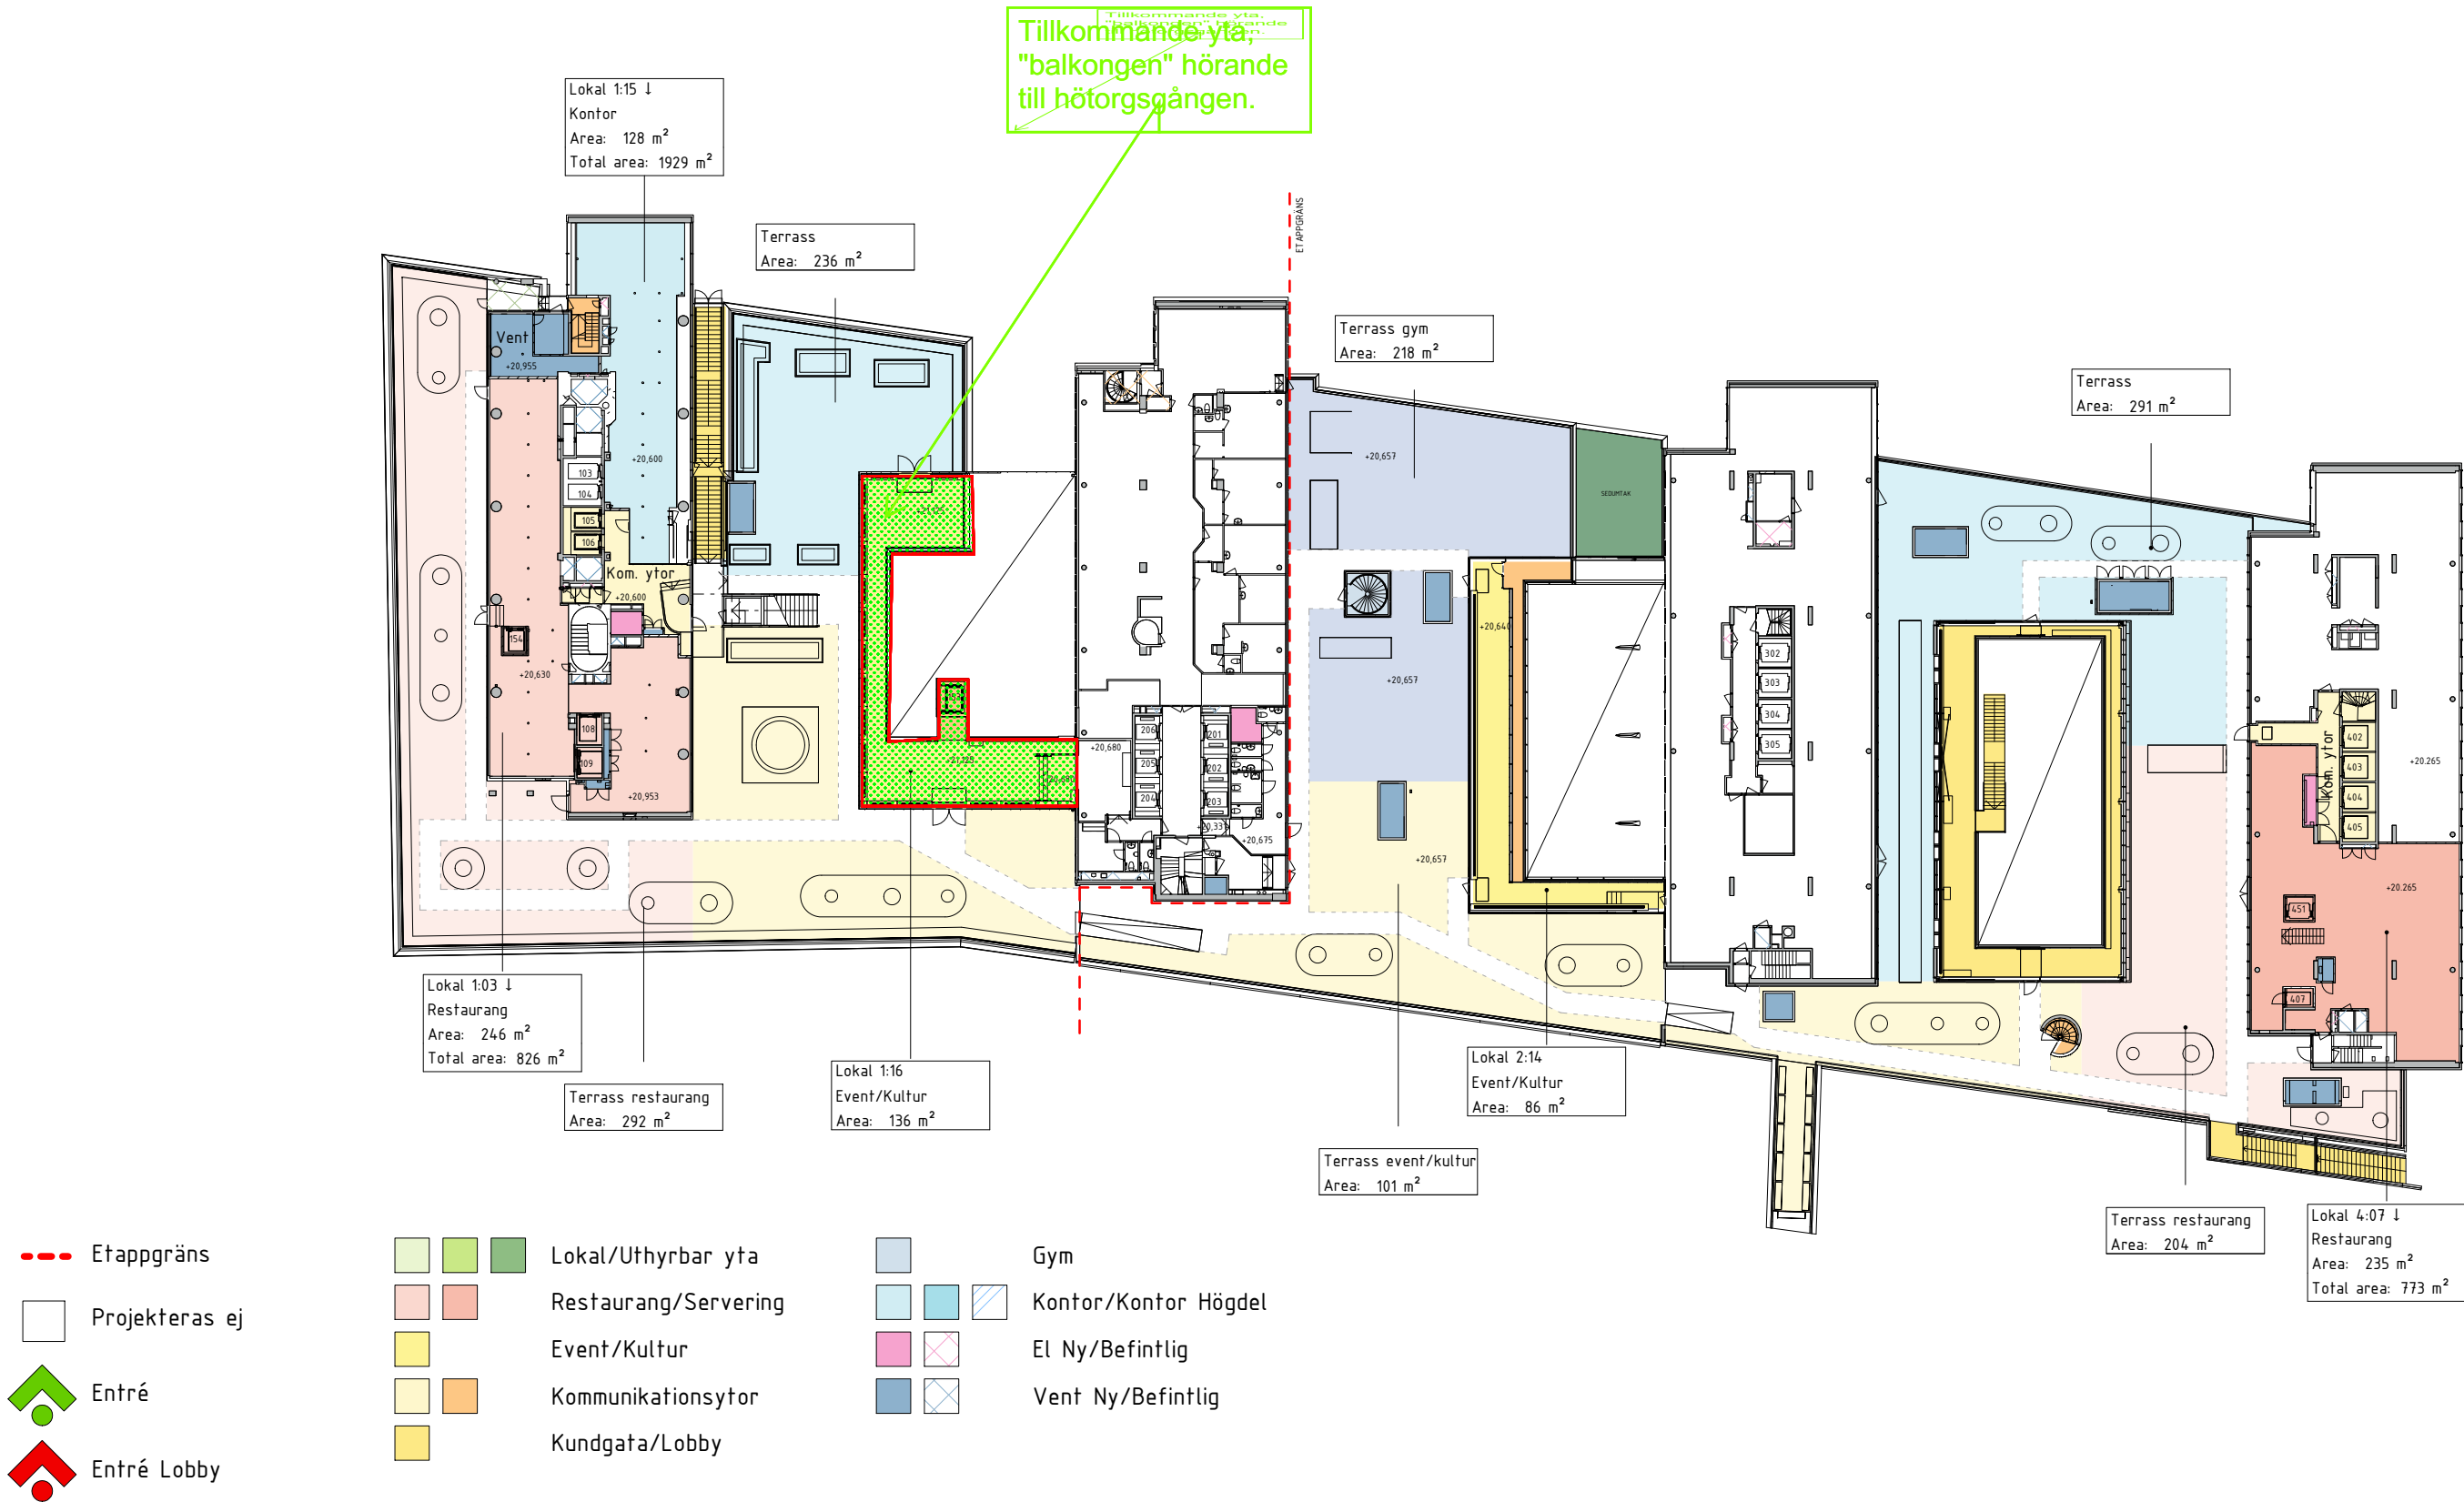

Angiven yta avser färglagd yta (LOA / ÖVA)  
Stomme enligt K  
LOA / BTA beräknat enligt Svensk Standard SS 21054:2009  
OBS! Projektering av bland annat installationer och konstruktioner kan komma att påverka planen samt plushöjder och ytangivelser.  
Höjdsystem: RH2000  
Skissmaterialet är konfidentiellt.